


(二) 建筑竣工图

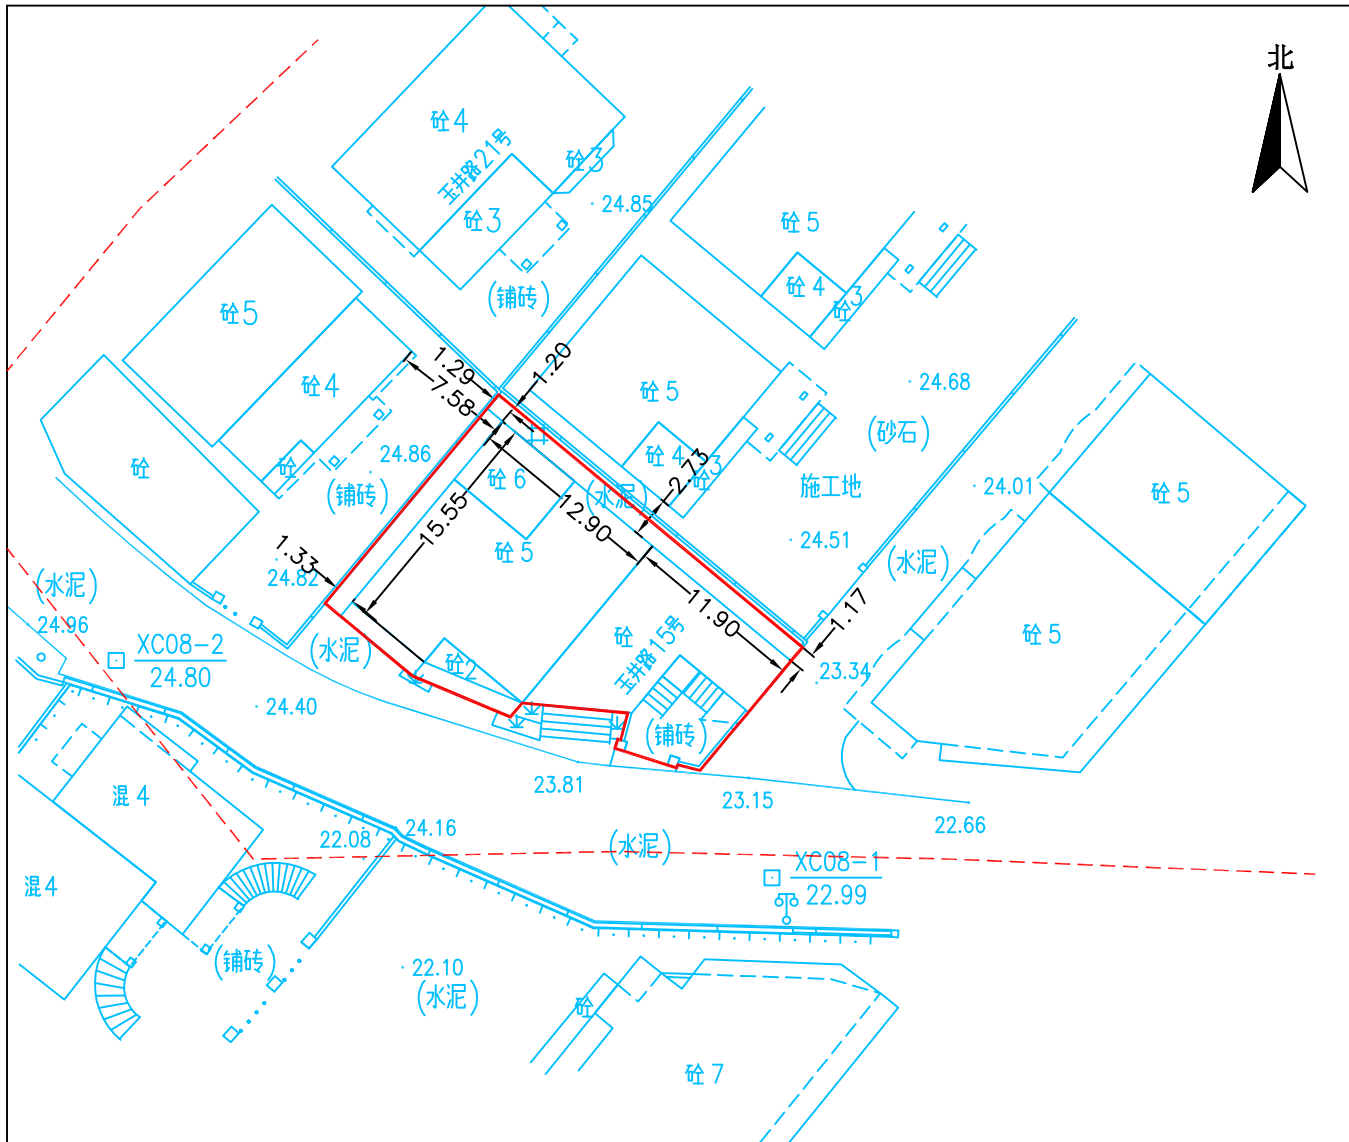

1:500

项目说明:

- 1、建设单位：游振灵
- 2、建设地点：玉屏街道玉井路15号
- 3、建筑功能：住宅
- 4、此次申报竣工建筑：游振灵个人住宅

测量说明:

2024年3月数字化制图。
 2000国家大地坐标系。
 1985国家高程基准。
 本次竣工测量依据：
 1、该项目福清市上塘边住宅小区总平面图

规划竣工专用章:

签字栏:

测量员

质检

出图日期

2024-03-09

福清市融地测绘有限公司

福清市音西清荣大道166号3幢101室

(福清市文化艺术中心2楼)

电话：0591-85718887 0591-85286568

邮政编码：350300