

The image is a vertical architectural rendering of a modern residential building. It features multiple levels with balconies that have white, curved railings. The balconies are filled with various green plants and trees. In the background, there are more trees and a clear sky. The overall aesthetic is clean, modern, and eco-friendly.

福州·福清

星河颂小区二期

规划设计方案 (局部优化调整)

星河颂小区二期优化调整内容

1. 1#与2#楼商业之间增加构架，3#楼商业立面及一层物管用房立面优化调整。
2. 15#楼一层设备用房外立面优化调整，由真石漆改为石材，提升项目品质。
3. S1#立面优化调整，增加雨棚，右侧石材调整。
4. S5#楼设备用房外立面优化调整，由真石漆改为石材，提升项目品质。
5. S6#楼配套用房（养老及卫生服务站）外立面优化调整。
6. S7#楼商业外立面优化调整。
7. 北区地下室防火卷帘门优化调整。
8. 南区地下室停车位布置优化调整及增加门楼立面图。
9. 门卫收发室1增加立面图。





沿街透视图（调整后）





中胜时代
 厦门中胜时代建筑设计有限公司
 XIAMEN ZHONGSHENGSHI ARCHITECTURAL DESIGN CO., LTD.
 工程设计证书级别: 甲级 证号: A135031087

特别声明:
 1. 本图纸未经许可, 不得复制或引用;
 2. 本图纸未加盖设计师或注册建筑师章, 施工图中审查机构批准合格, 不得用于施工。
 备注:

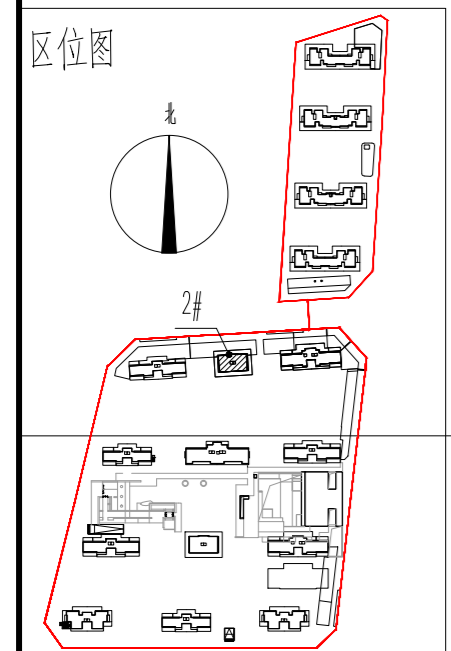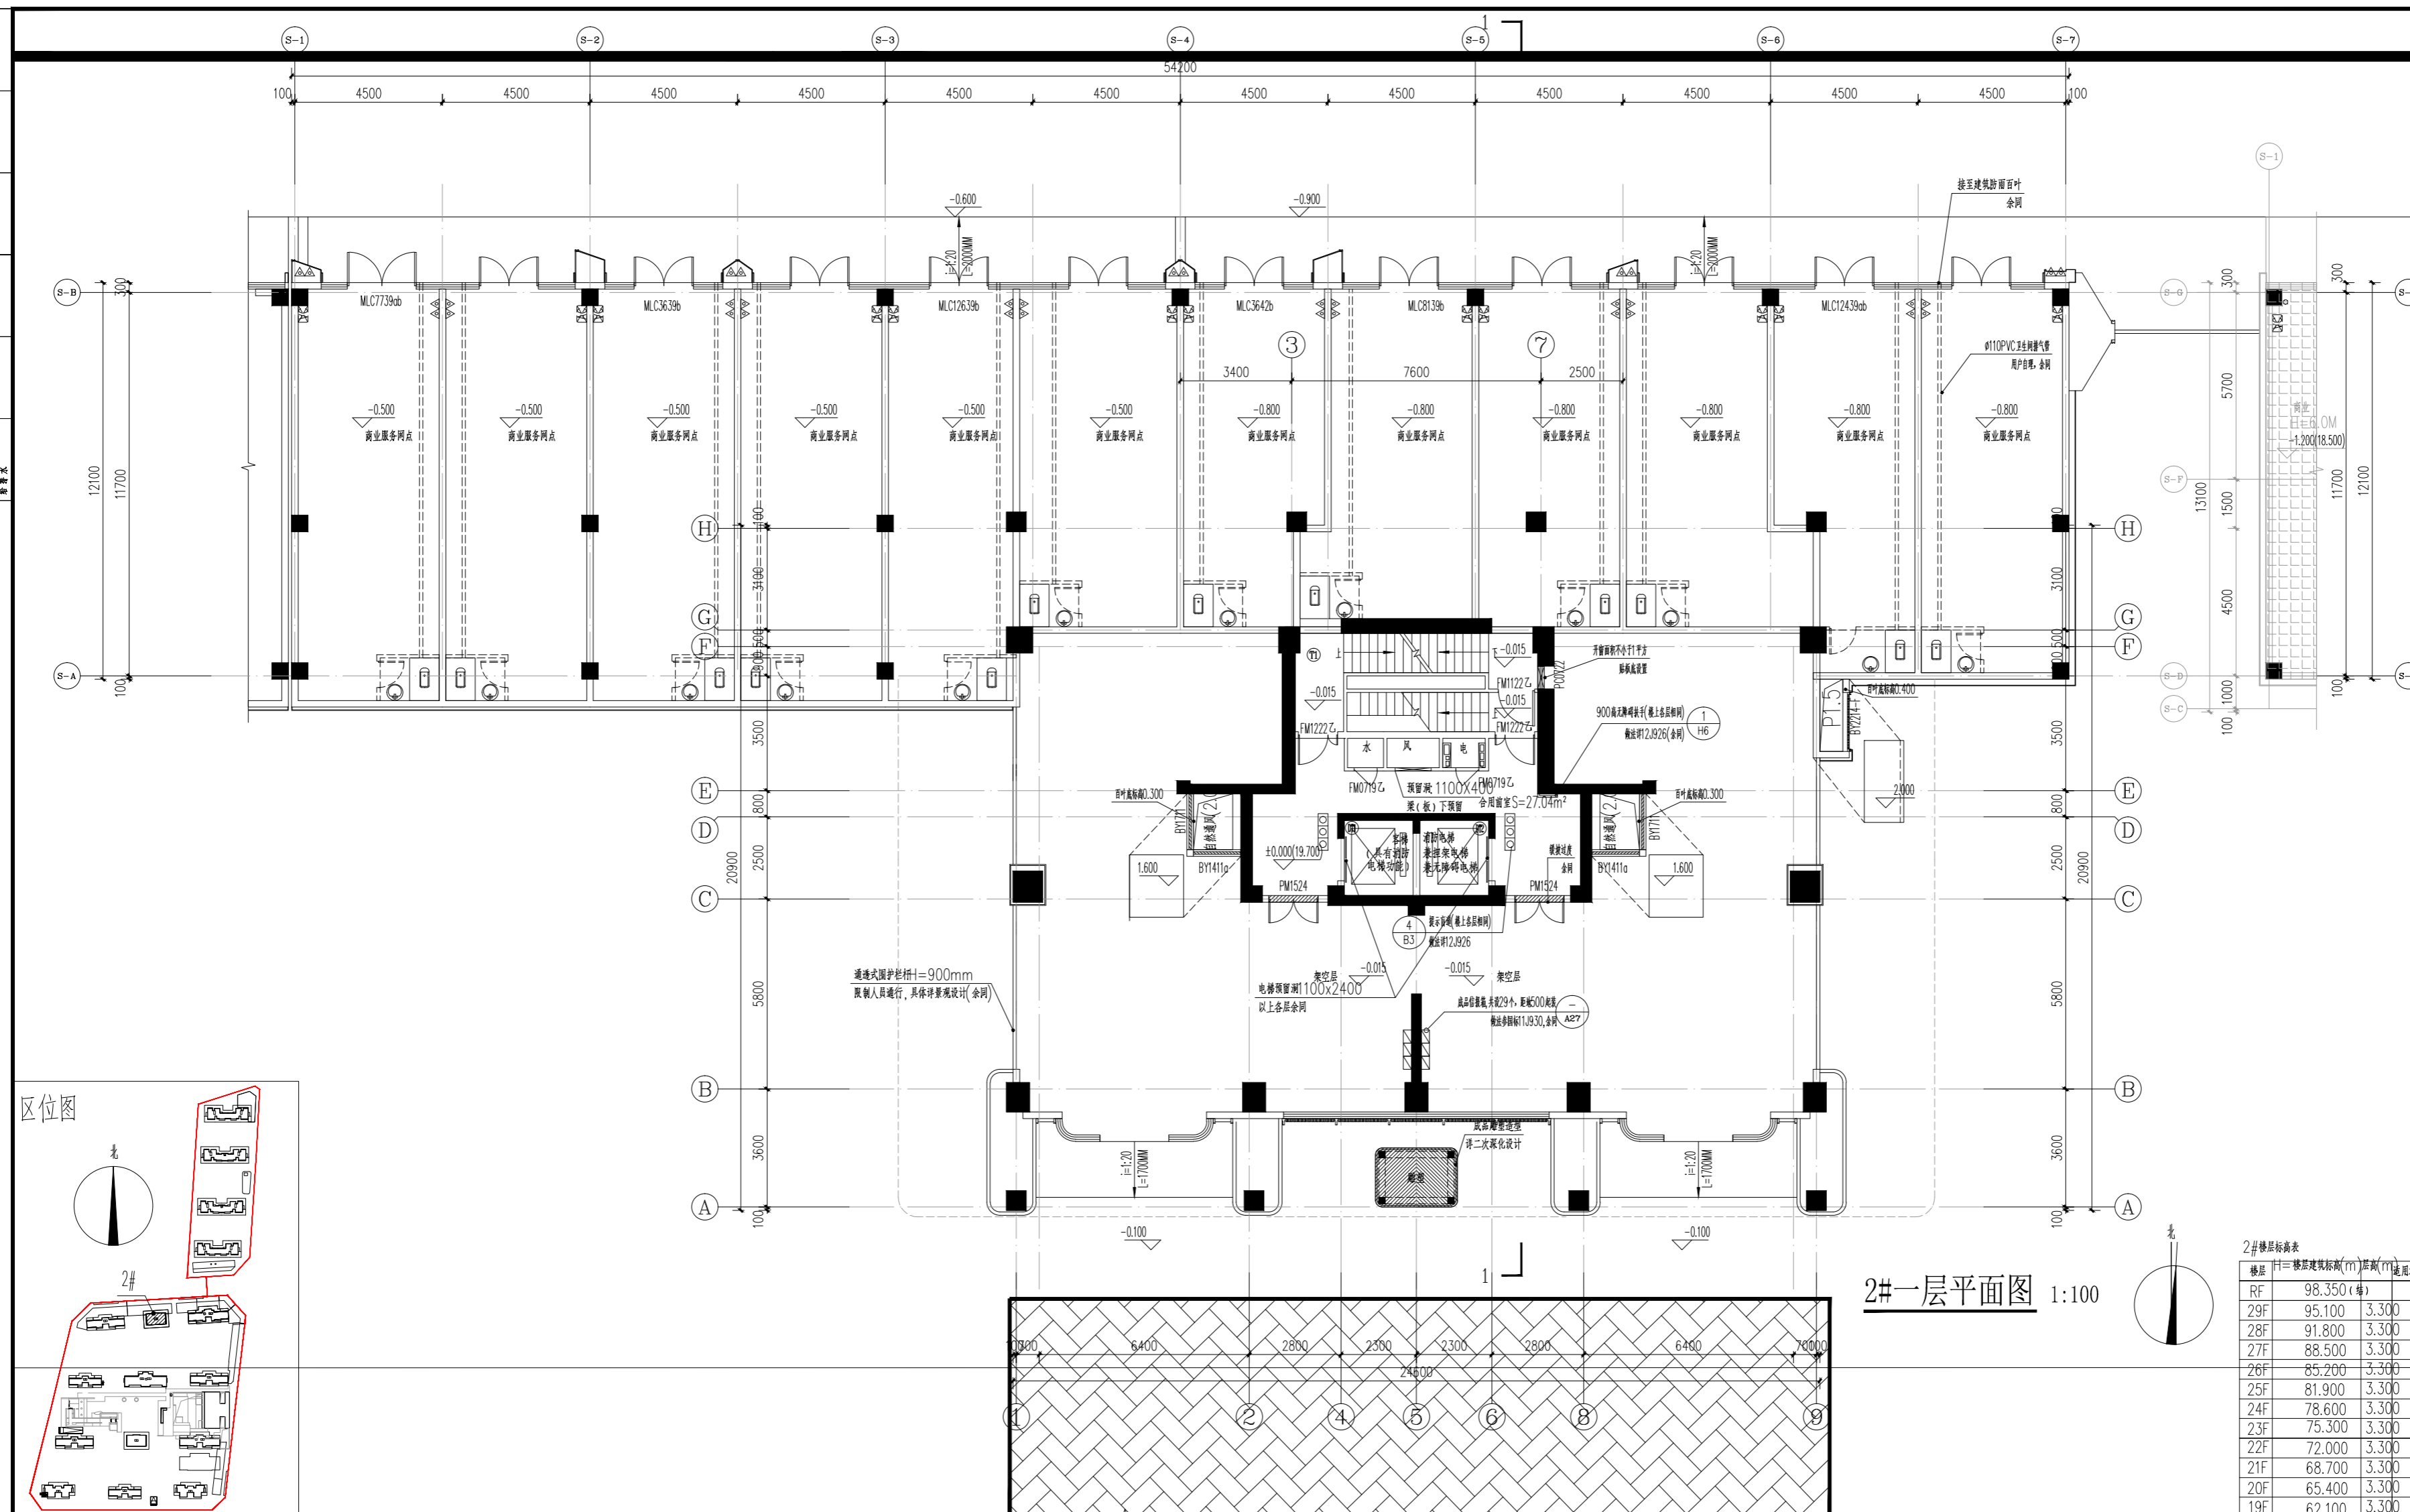

2#一层平面图 1:100

2#楼层标高表

楼层	楼层建筑标高(m)	层高(m)	地面标高
RF	98.350 (±0)		
29F	95.100	3.300	
28F	91.800	3.300	
27F	88.500	3.300	
26F	85.200	3.300	
25F	81.900	3.300	
24F	78.600	3.300	
23F	75.300	3.300	
22F	72.000	3.300	
21F	68.700	3.300	
20F	65.400	3.300	
19F	62.100	3.300	
18F	58.800	3.300	
17F	55.500	3.300	
16F	52.200	3.300	
15F	48.900	3.300	
14F	45.600	3.300	
13F	42.300	3.300	
12F	39.000	3.300	
11F	35.700	3.300	
10F	32.400	3.300	
9F	29.100	3.300	
8F	25.800	3.300	
7F	22.500	3.300	
6F	19.200	3.300	
5F	15.900	3.300	
4F	12.600	3.300	
3F	9.300	3.300	
2F	6.000	3.300	
1F	±0.000	6.000	

±0.00 相当于±0.000 标高基准 详见平面定位图

版本号	日期	版本号	日期

注册工程师执业章
 注册建筑师执业章

设计图纸专用章

施工图审查批准证书号:

施工图审查批准单位:

建设单位:
 福建茂华房地产开发有限公司

工程名称:
 星河颂小区二期

子项目名称:
 2#9#

工程负责人: 钱冰

专业负责人: 钱冰

审核: 郭其晶

校对: 孙国林

设计: 吴志栋


制图: 吴志栋

图名:
 2#一层平面图



工程编号: ZSSD202406-01 日期

图别: 建方 比例: 1:100

图号: A1-01 版本: 第 1 版

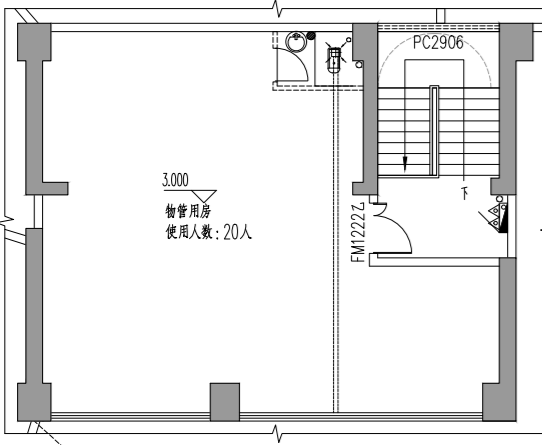

3#楼一层夹层平面图 1:100

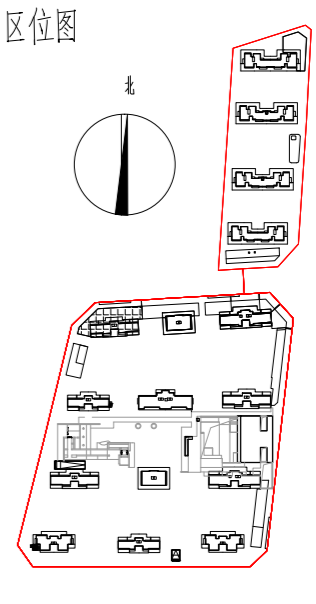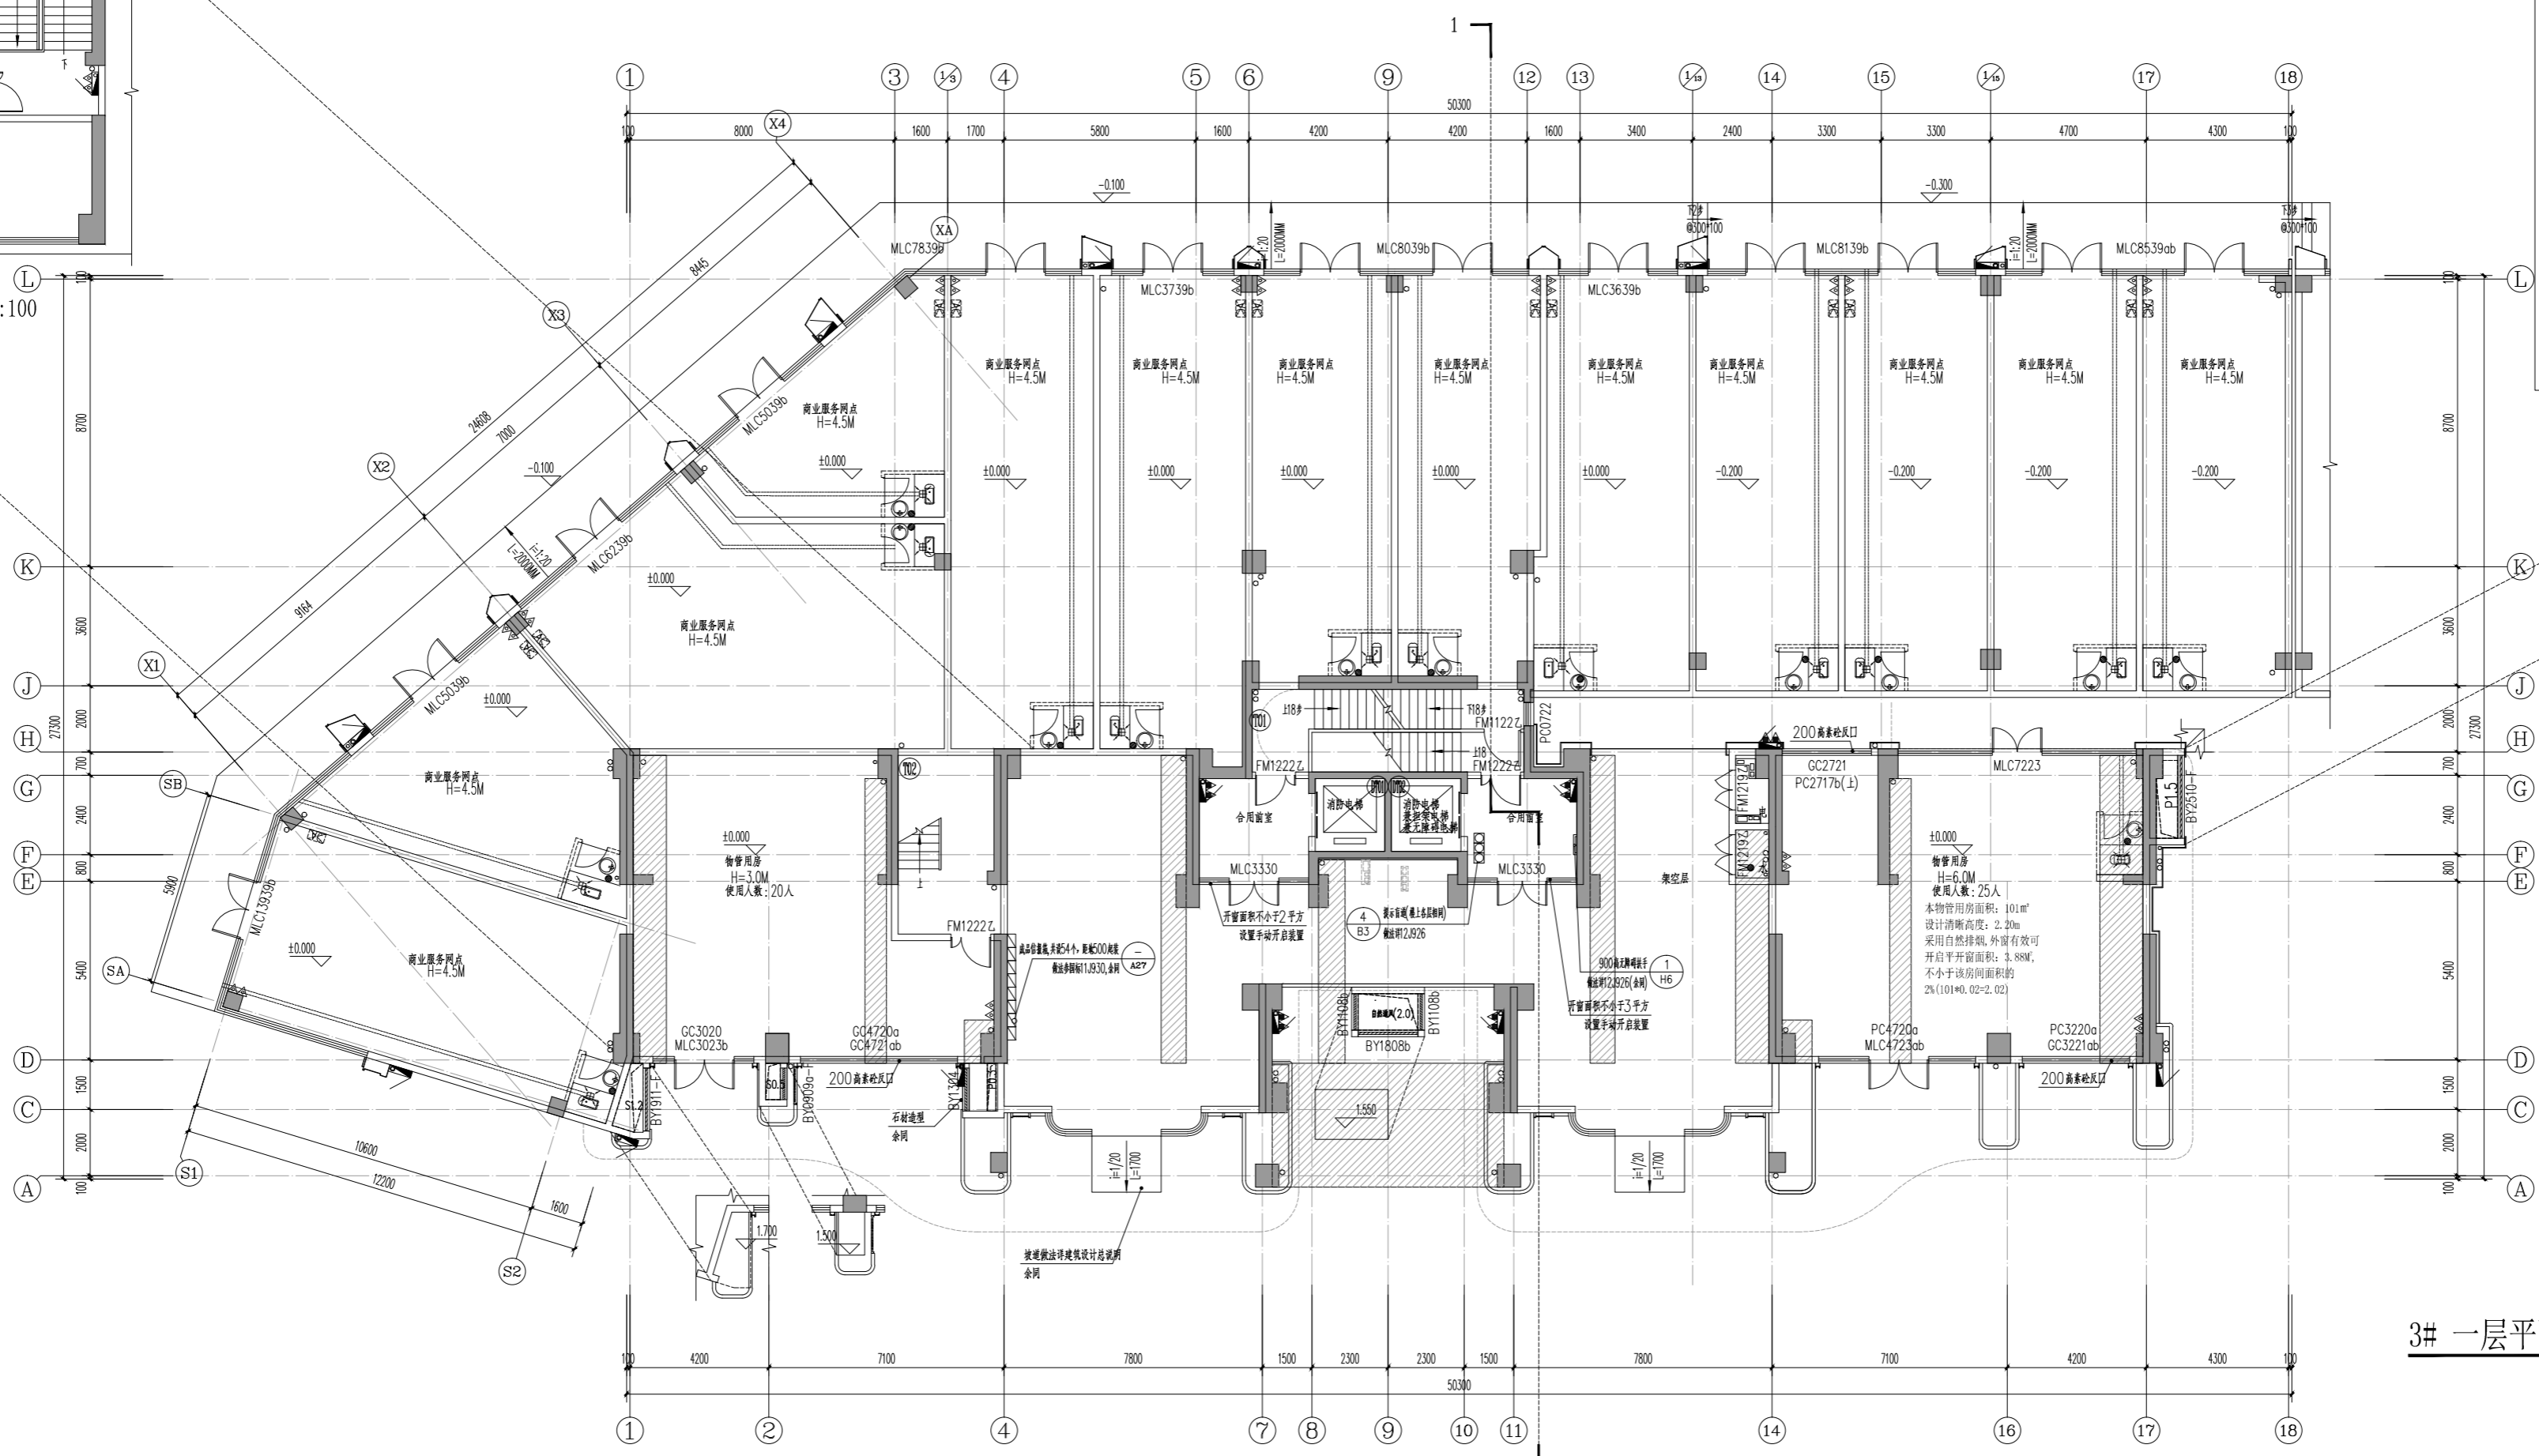

3# 一层平面图 1:100


中胜时代
 厦门中胜时代建筑设计有限公司
 XIAMEN ZHONGSHENGSHIJI ARCHITECTURAL DESIGN CO., LTD.
 工程设计证书级别: 甲级 证书号: A135031087

项目负责人: 吴志栋
 专业负责人: 吴志栋
 审核: 吴志栋
 设计: 吴志栋
 制图: 吴志栋

版本号	日期	版本号	日期

注册工程师执业章
 注册建筑师执业章

施工图审查批准证书号:

施工图审查批准单位:

建设单位:
 福建茂华房地产开发有限公司

工程名称:
 星河颂小区二期


子项目名称:
 3#

工程负责人: 吴志栋
 专业负责人: 吴志栋
 审核: 吴志栋
 设计: 吴志栋
 制图: 吴志栋

图名:
 3#一层平面图


工程编号: ZSS0202406-01 日期: 2026.04
 图别: 建方 比例: 1:100
 图号: A1-01 版本: 第4.0版

图例

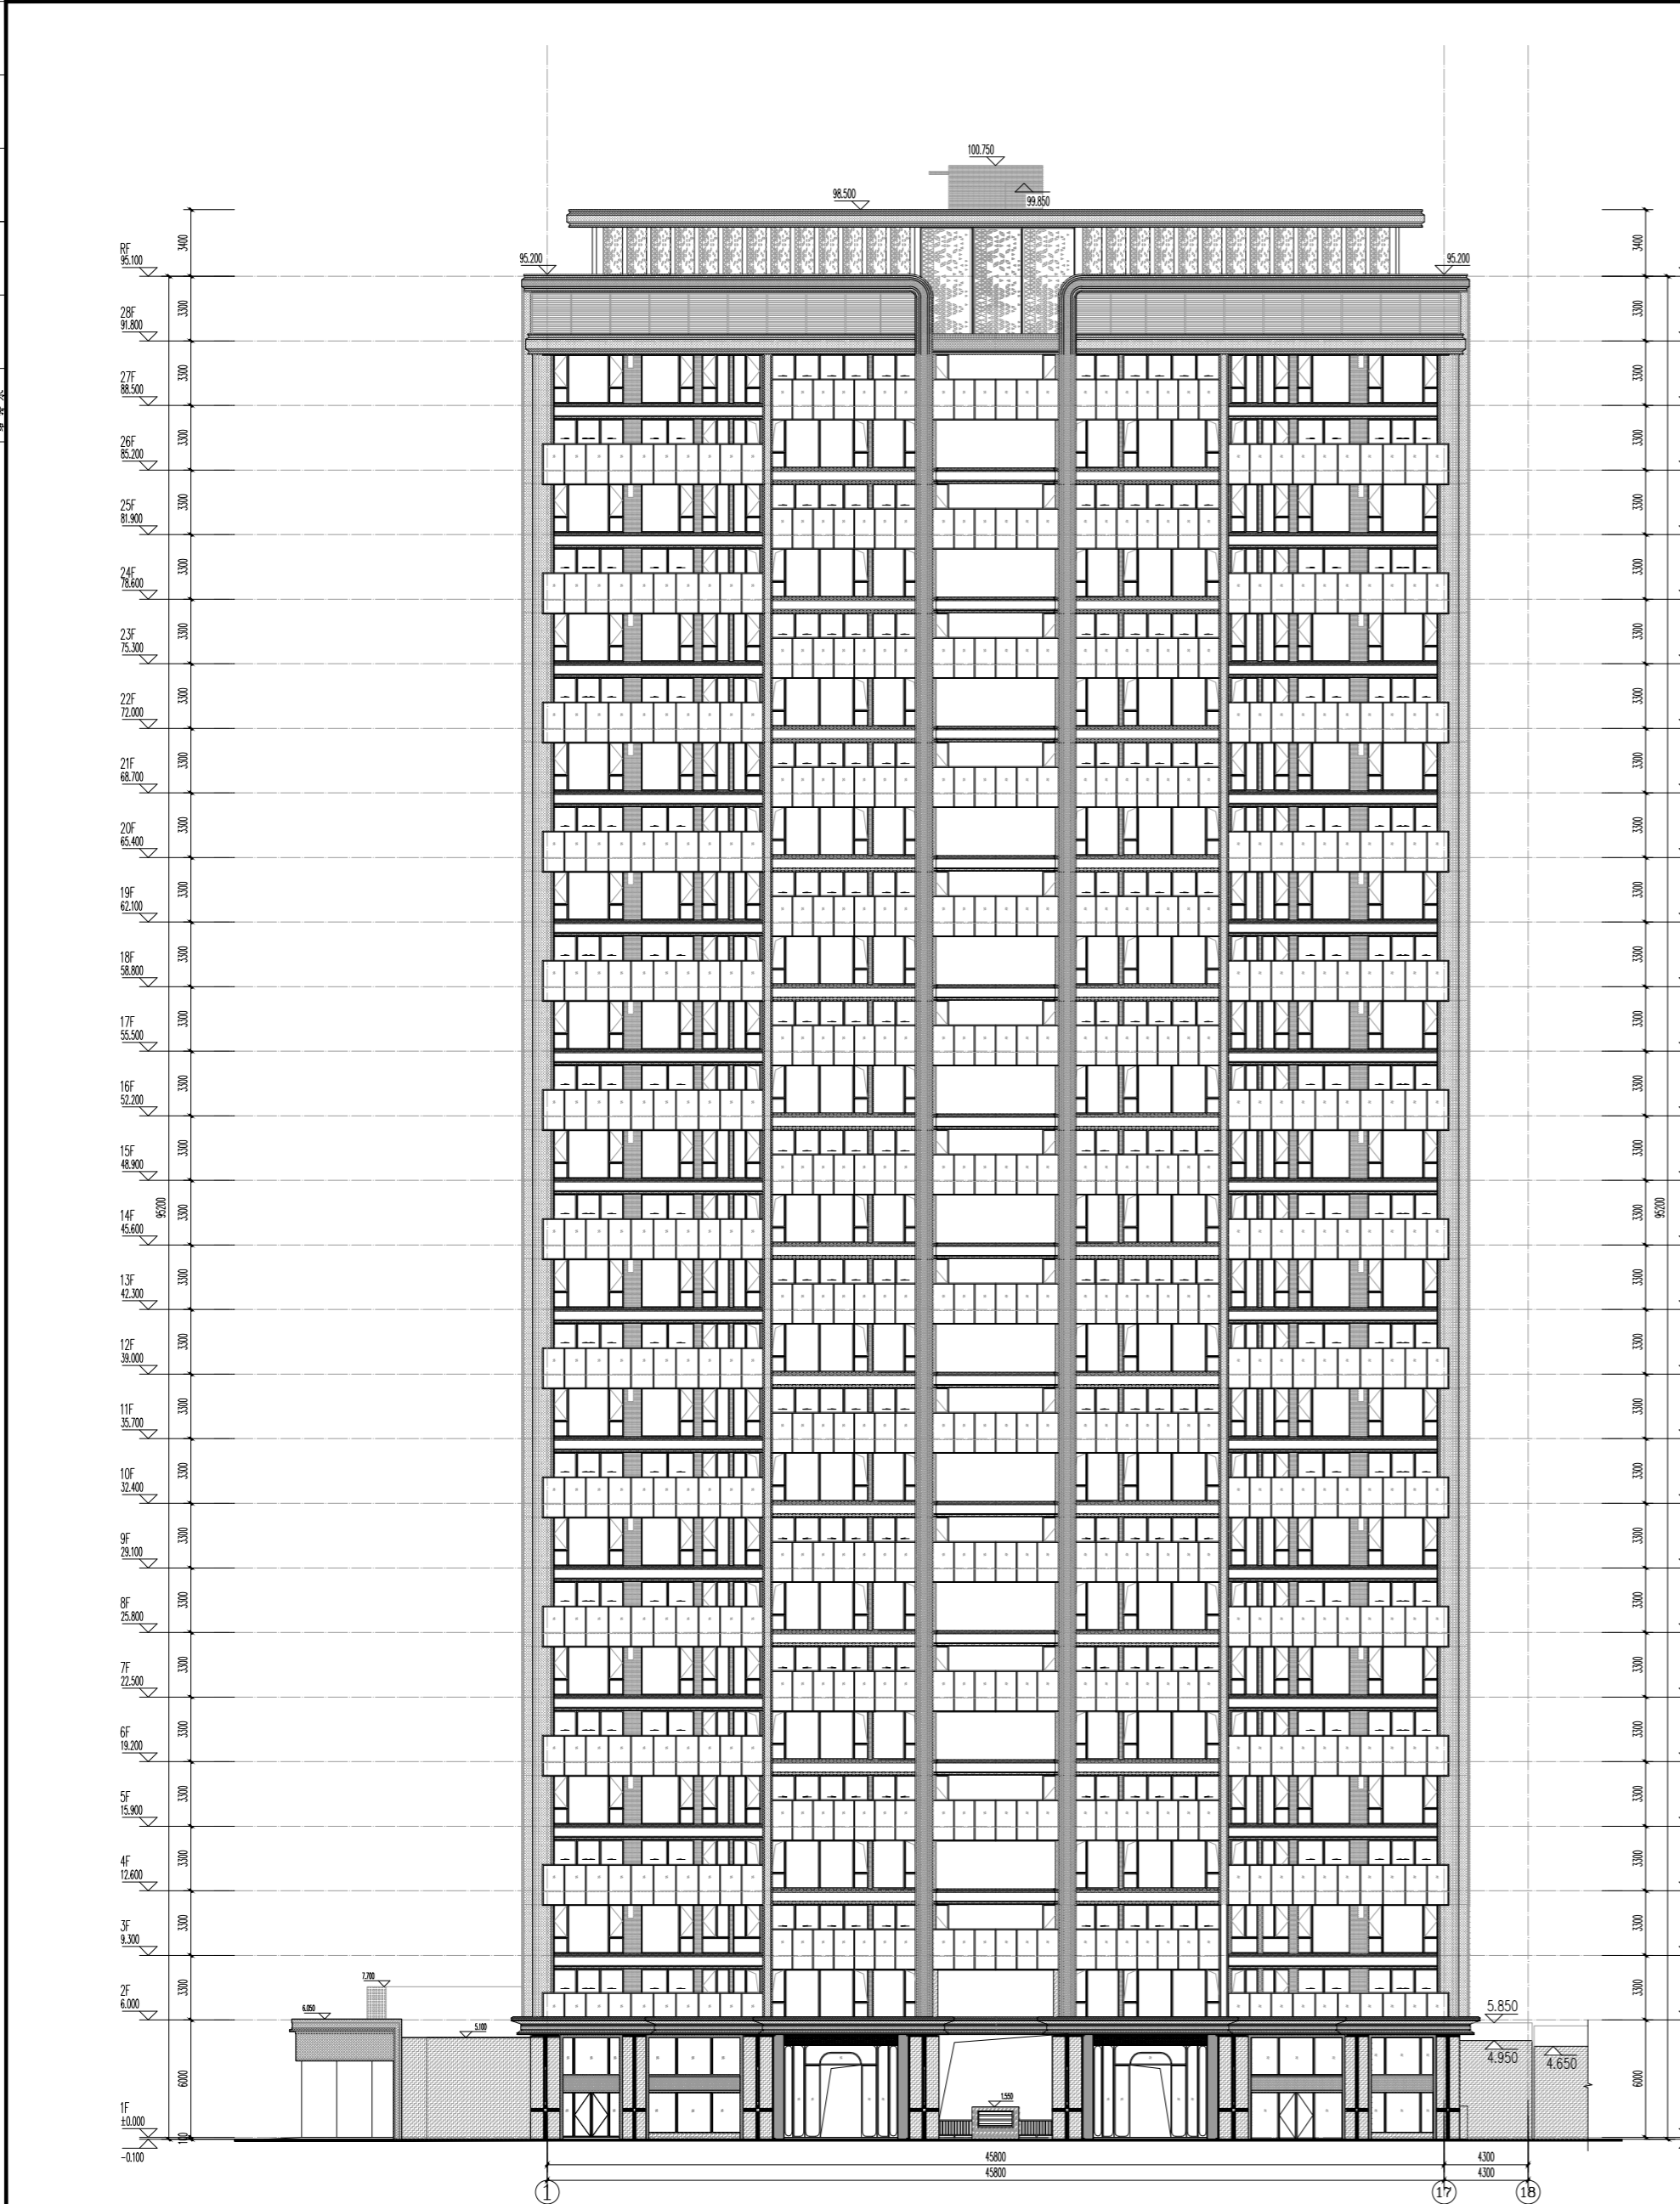

3# ①~⑬轴立面图 1:150

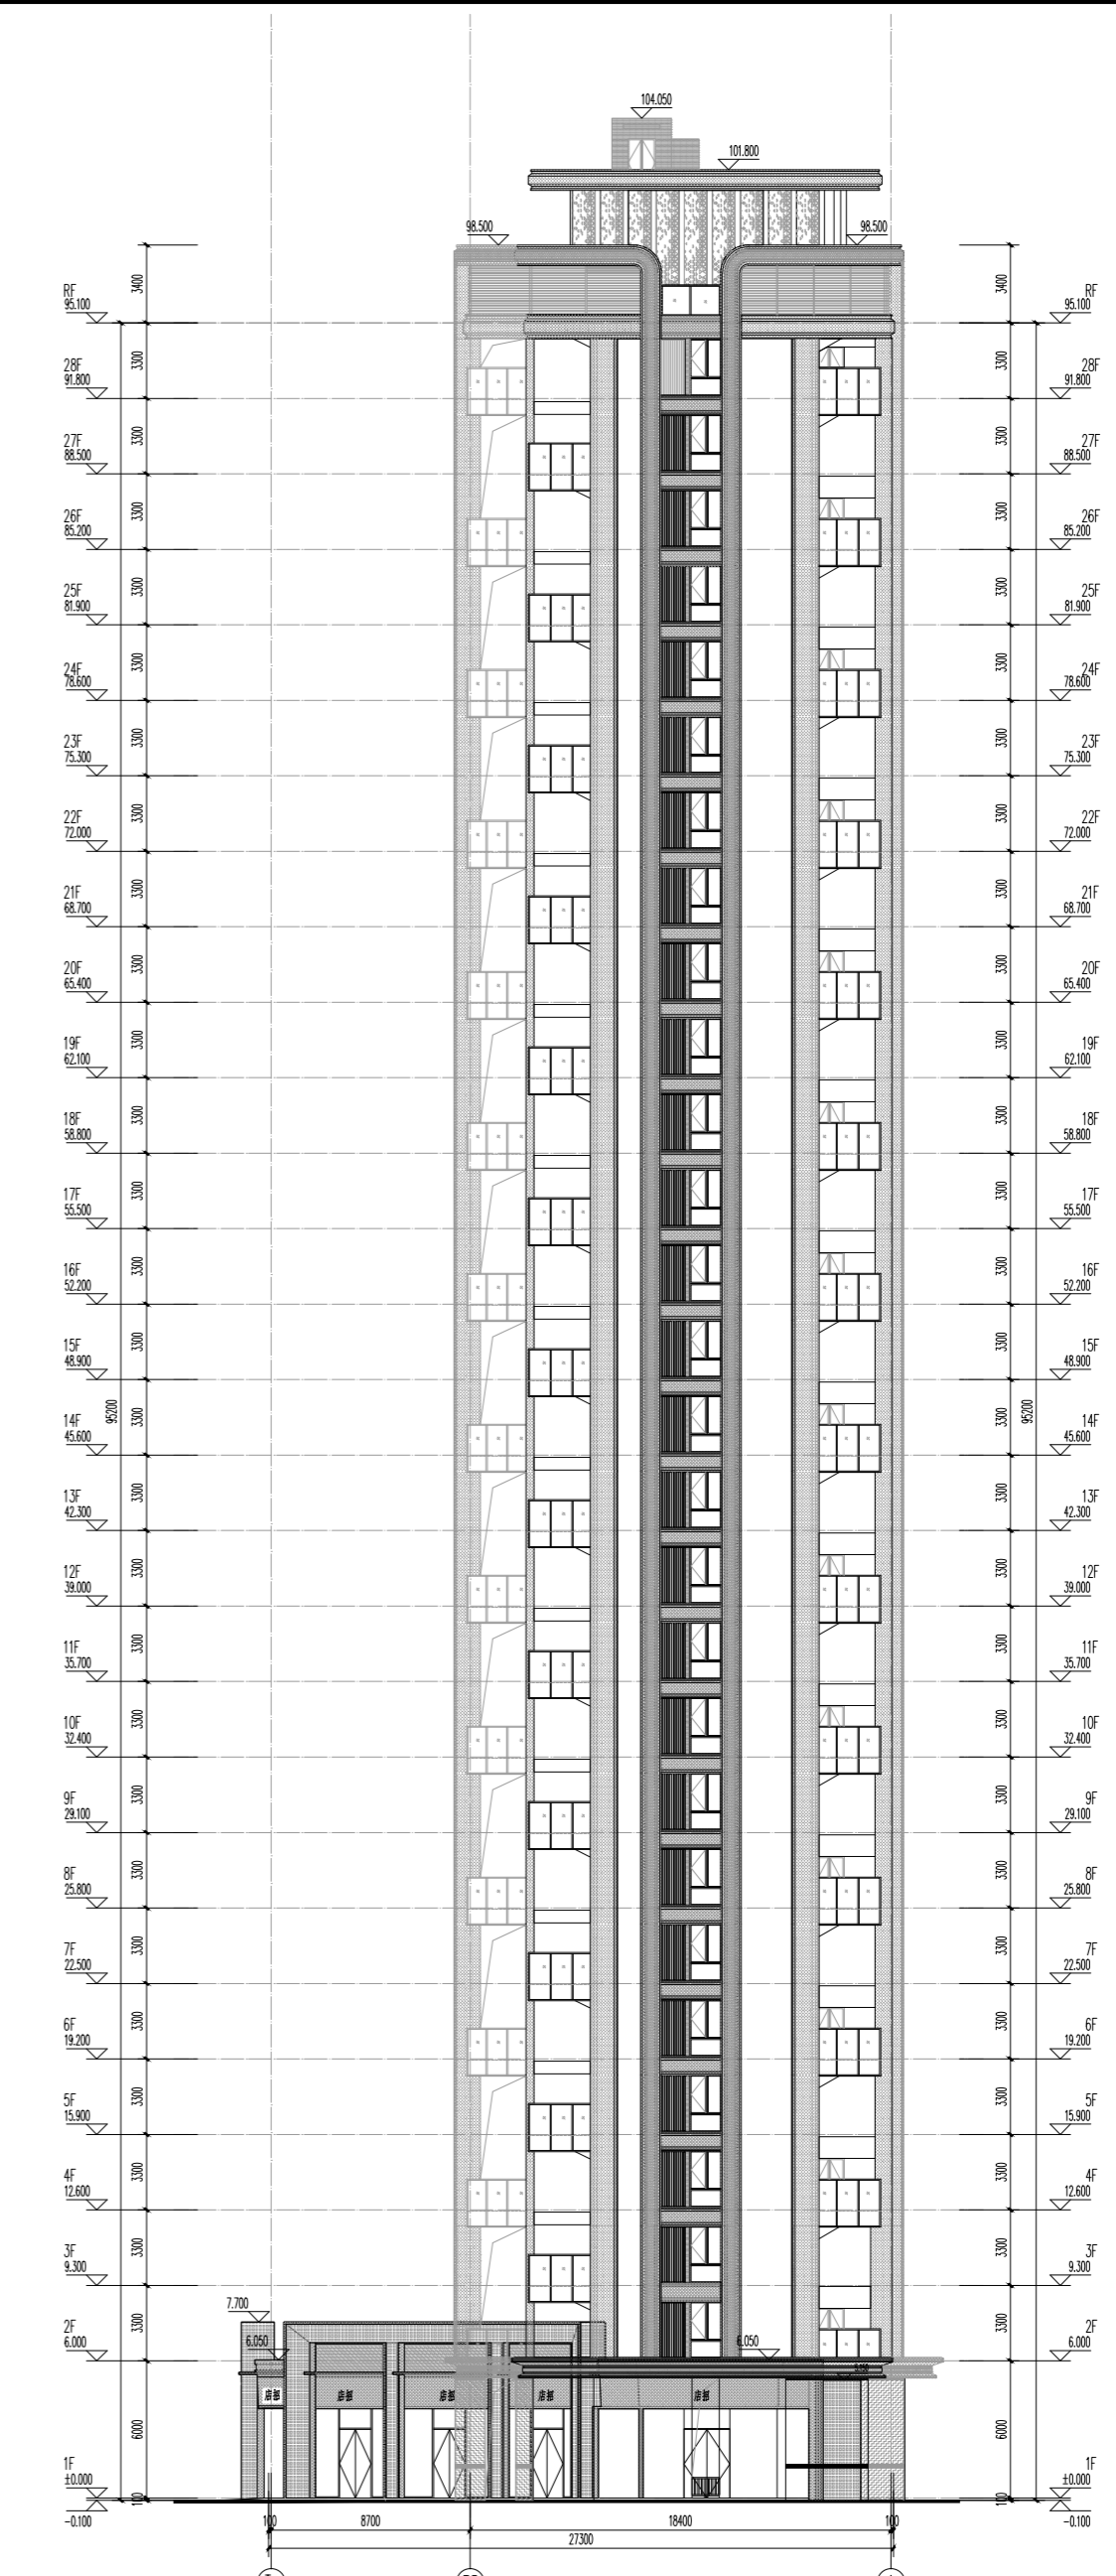

3# ⑬~①轴立面图 1:150



中胜时代
ZHONG SHENG TIMES
ARCHITECTURAL DESIGN CO., LTD.

工程设计证书级别: 甲级 证书: A13031047

1. 本图仅供设计、施工使用;
2. 本图与相关专业的施工图配合使用, 请仔细阅读相关专业施工图;

图名:
3# ①~⑬轴立面图
3# ⑬~①轴立面图

工程编号: JSS02020406-01 日期:
比例: 1:150
图号: A2-01 版本: 最终

设计单位: 注册建筑师执业章

施工图审核批准书号:

建设单位: 福建美华房地产开发有限公司
工程名称: 星河颂二期
子项目名称: 3#

工程负责人: 钱泳
专业负责人: 钱泳
审核: 郭其品
校对: 蔡国栋
设计: 吴志强
制图: 吴志强


比例尺
1:150

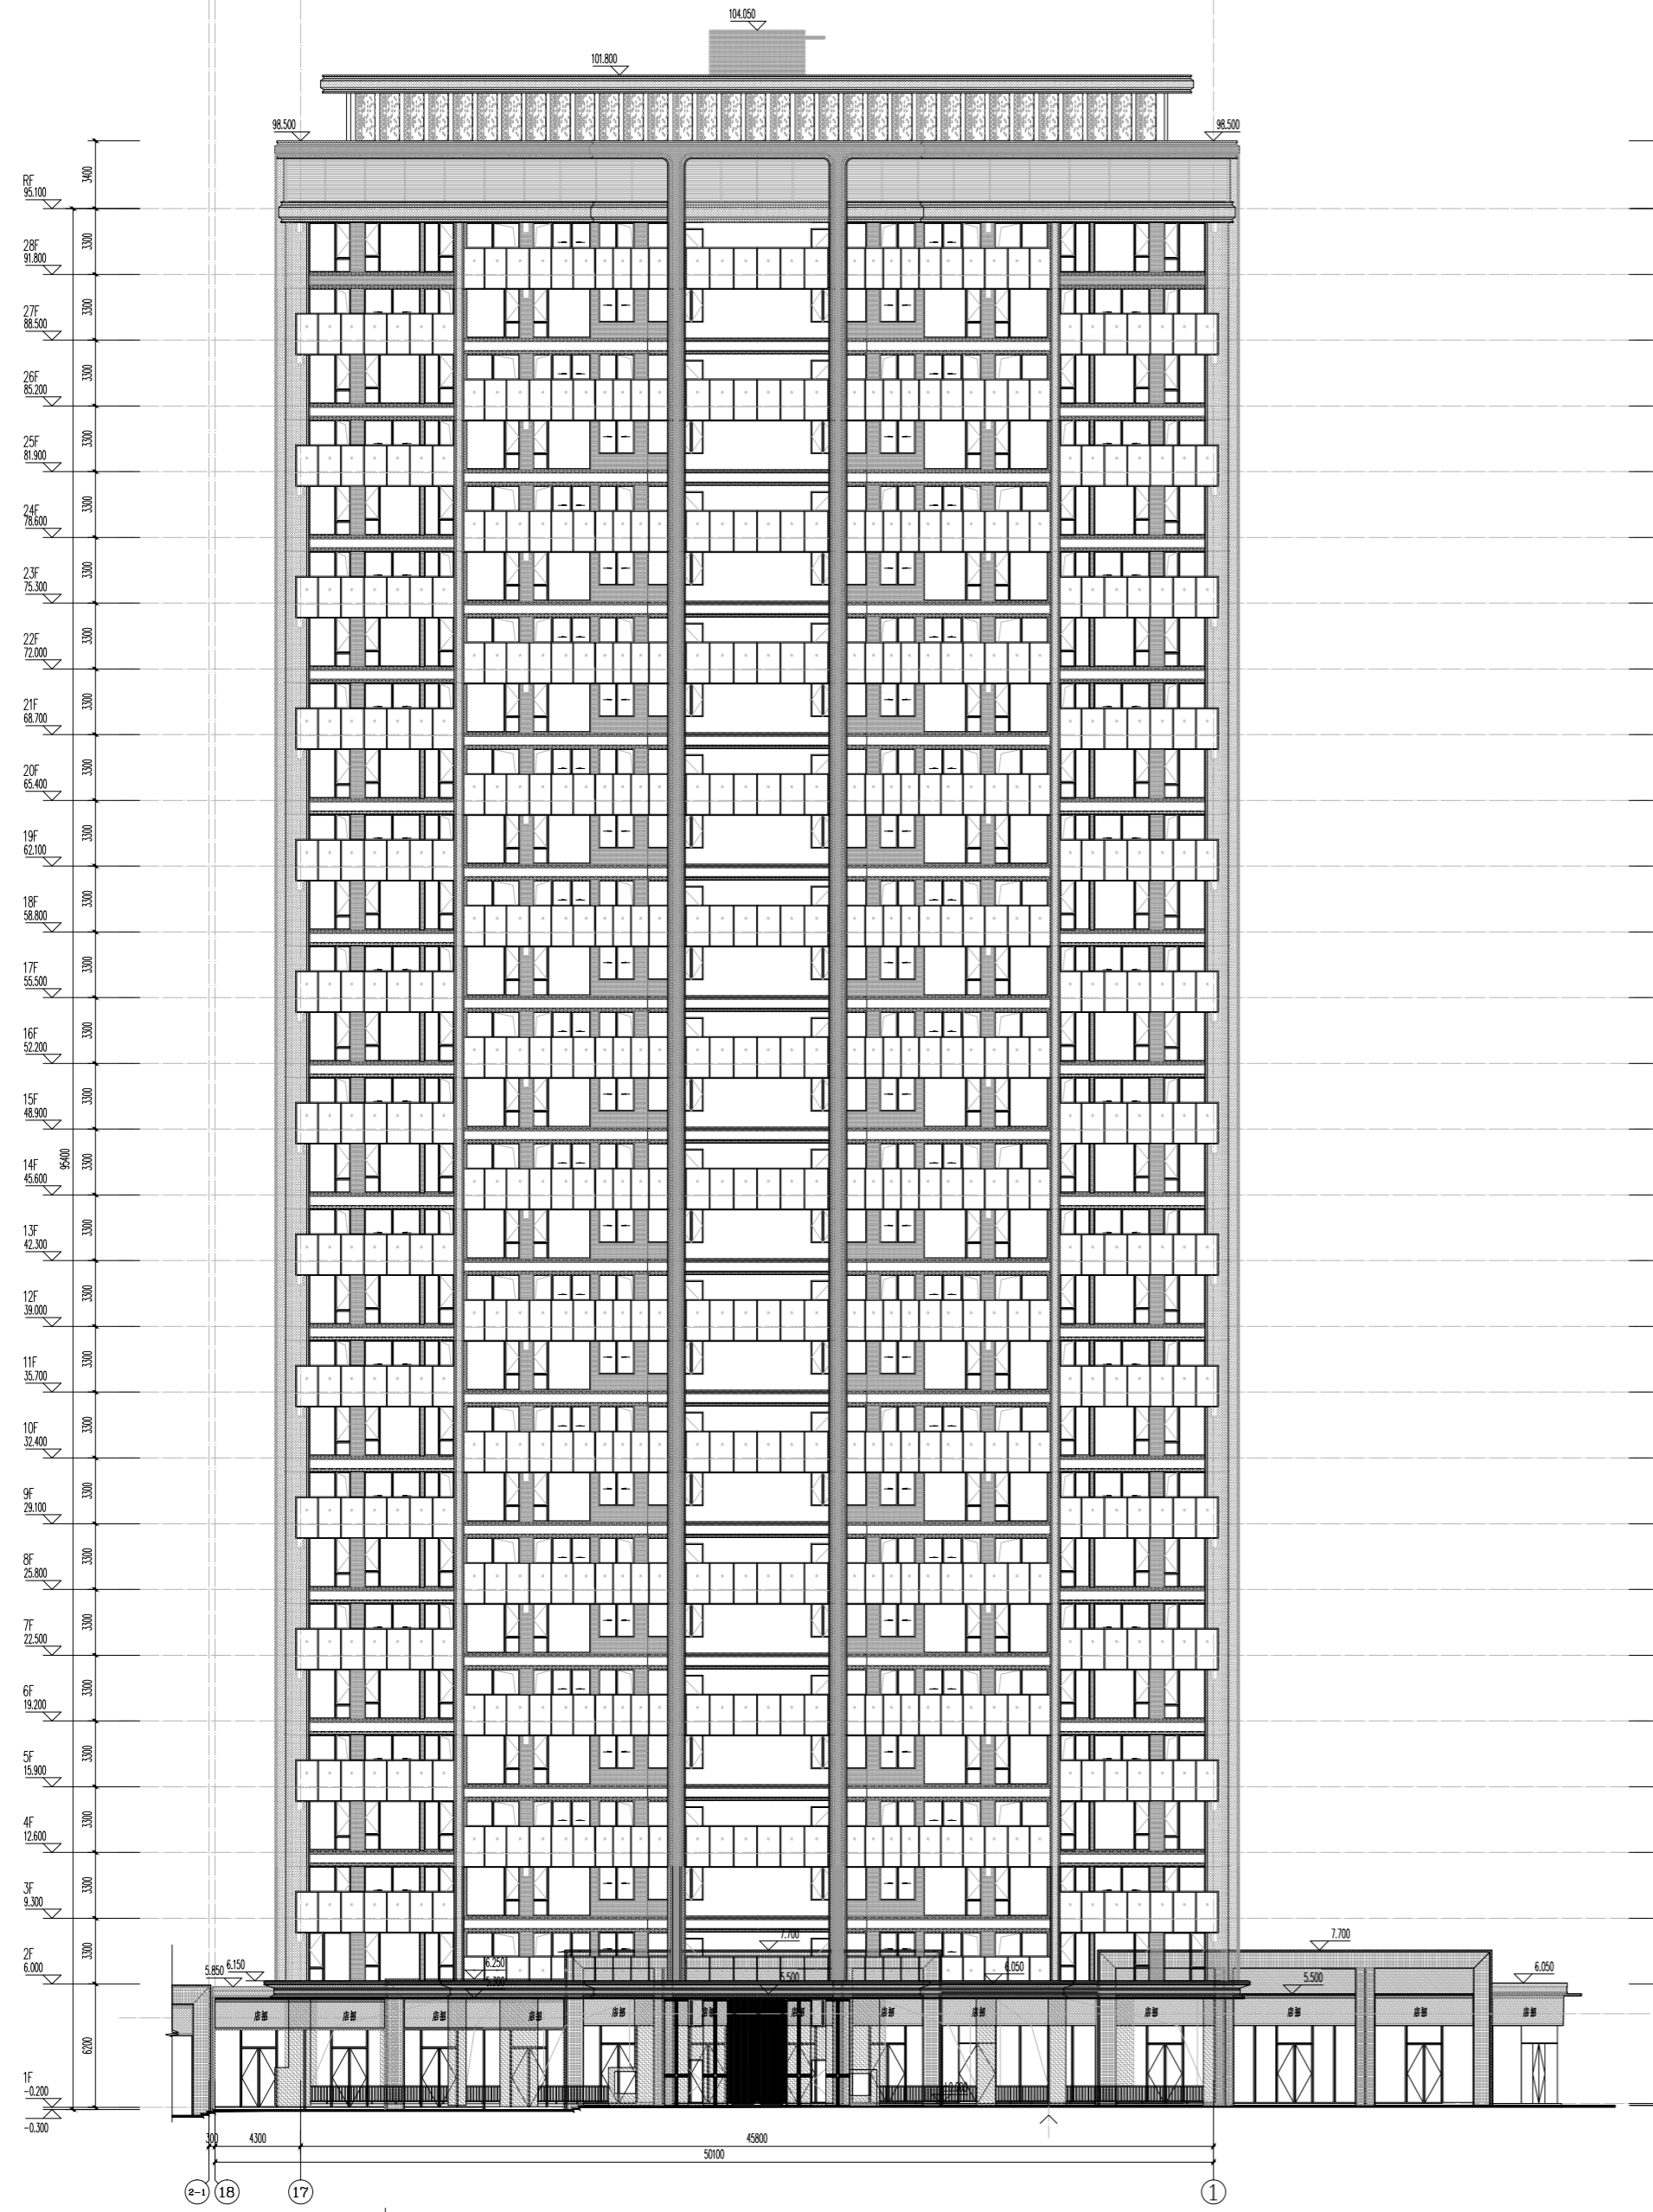

3#(18)~(1)轴立面图 1:150

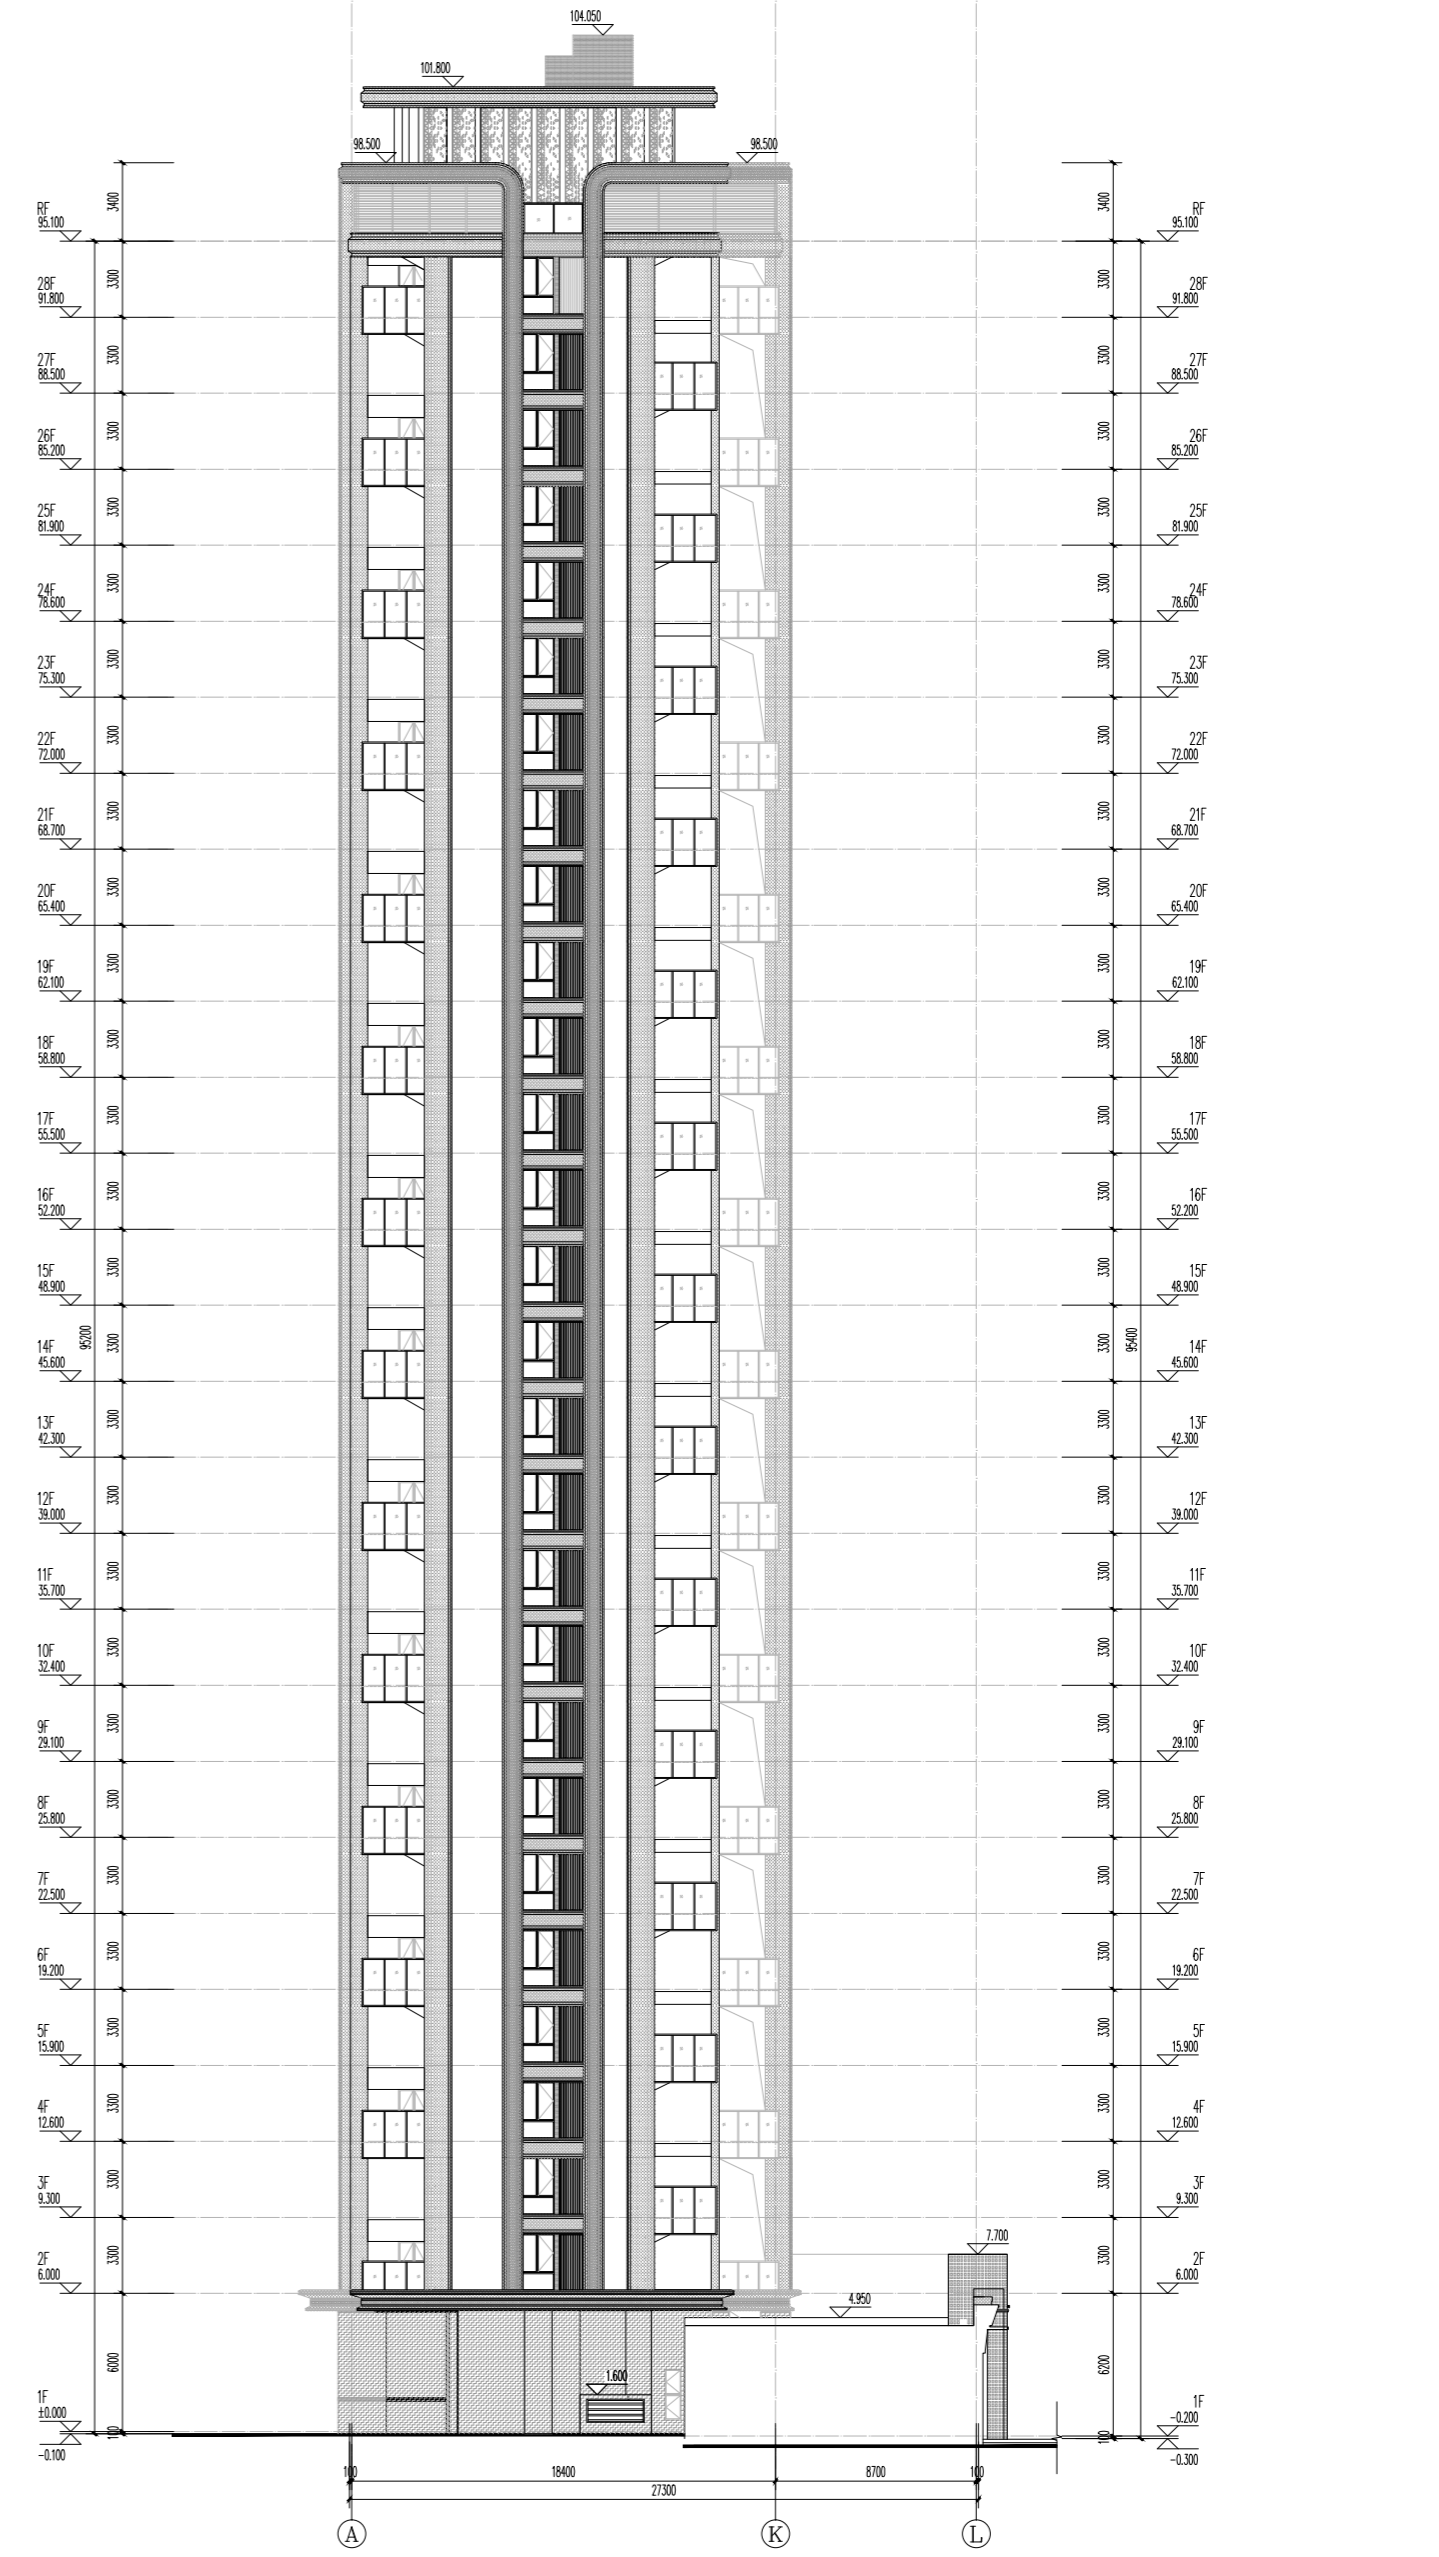

3#(A)~(L)轴立面图 1:150



厦门中胜时代建筑设计有限公司
XIAMEN ZHONGSHEN TIMES ARCHITECTURAL DESIGN CO., LTD.
工程设计证书级别:甲级 证书:A130311047

1. 本图是根据设计、方案编制;
2. 本图是根据国家现行标准编制;3. 本图是根据甲方提供资料编制;
4. 本图是根据甲方提供资料编制;

图名:
3#(18)~(1)轴立面图
3#(A)~(L)轴立面图

工程名称: 星河颂二期
子项目名称: 3#

工程负责人: 钱泳
专业负责人: 钱泳
审核: 郭其磊
校对: 蔡国栋
设计: 吴志辉
制图: 吴志辉

图名:
3#(18)~(1)轴立面图
3#(A)~(L)轴立面图

工程编号: ZSS202406-01
日期:
图号: A2-02
版本: 第 1 版

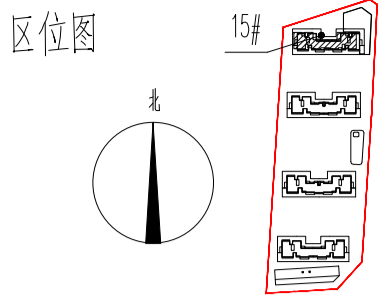

工程名称: 星河颂二期

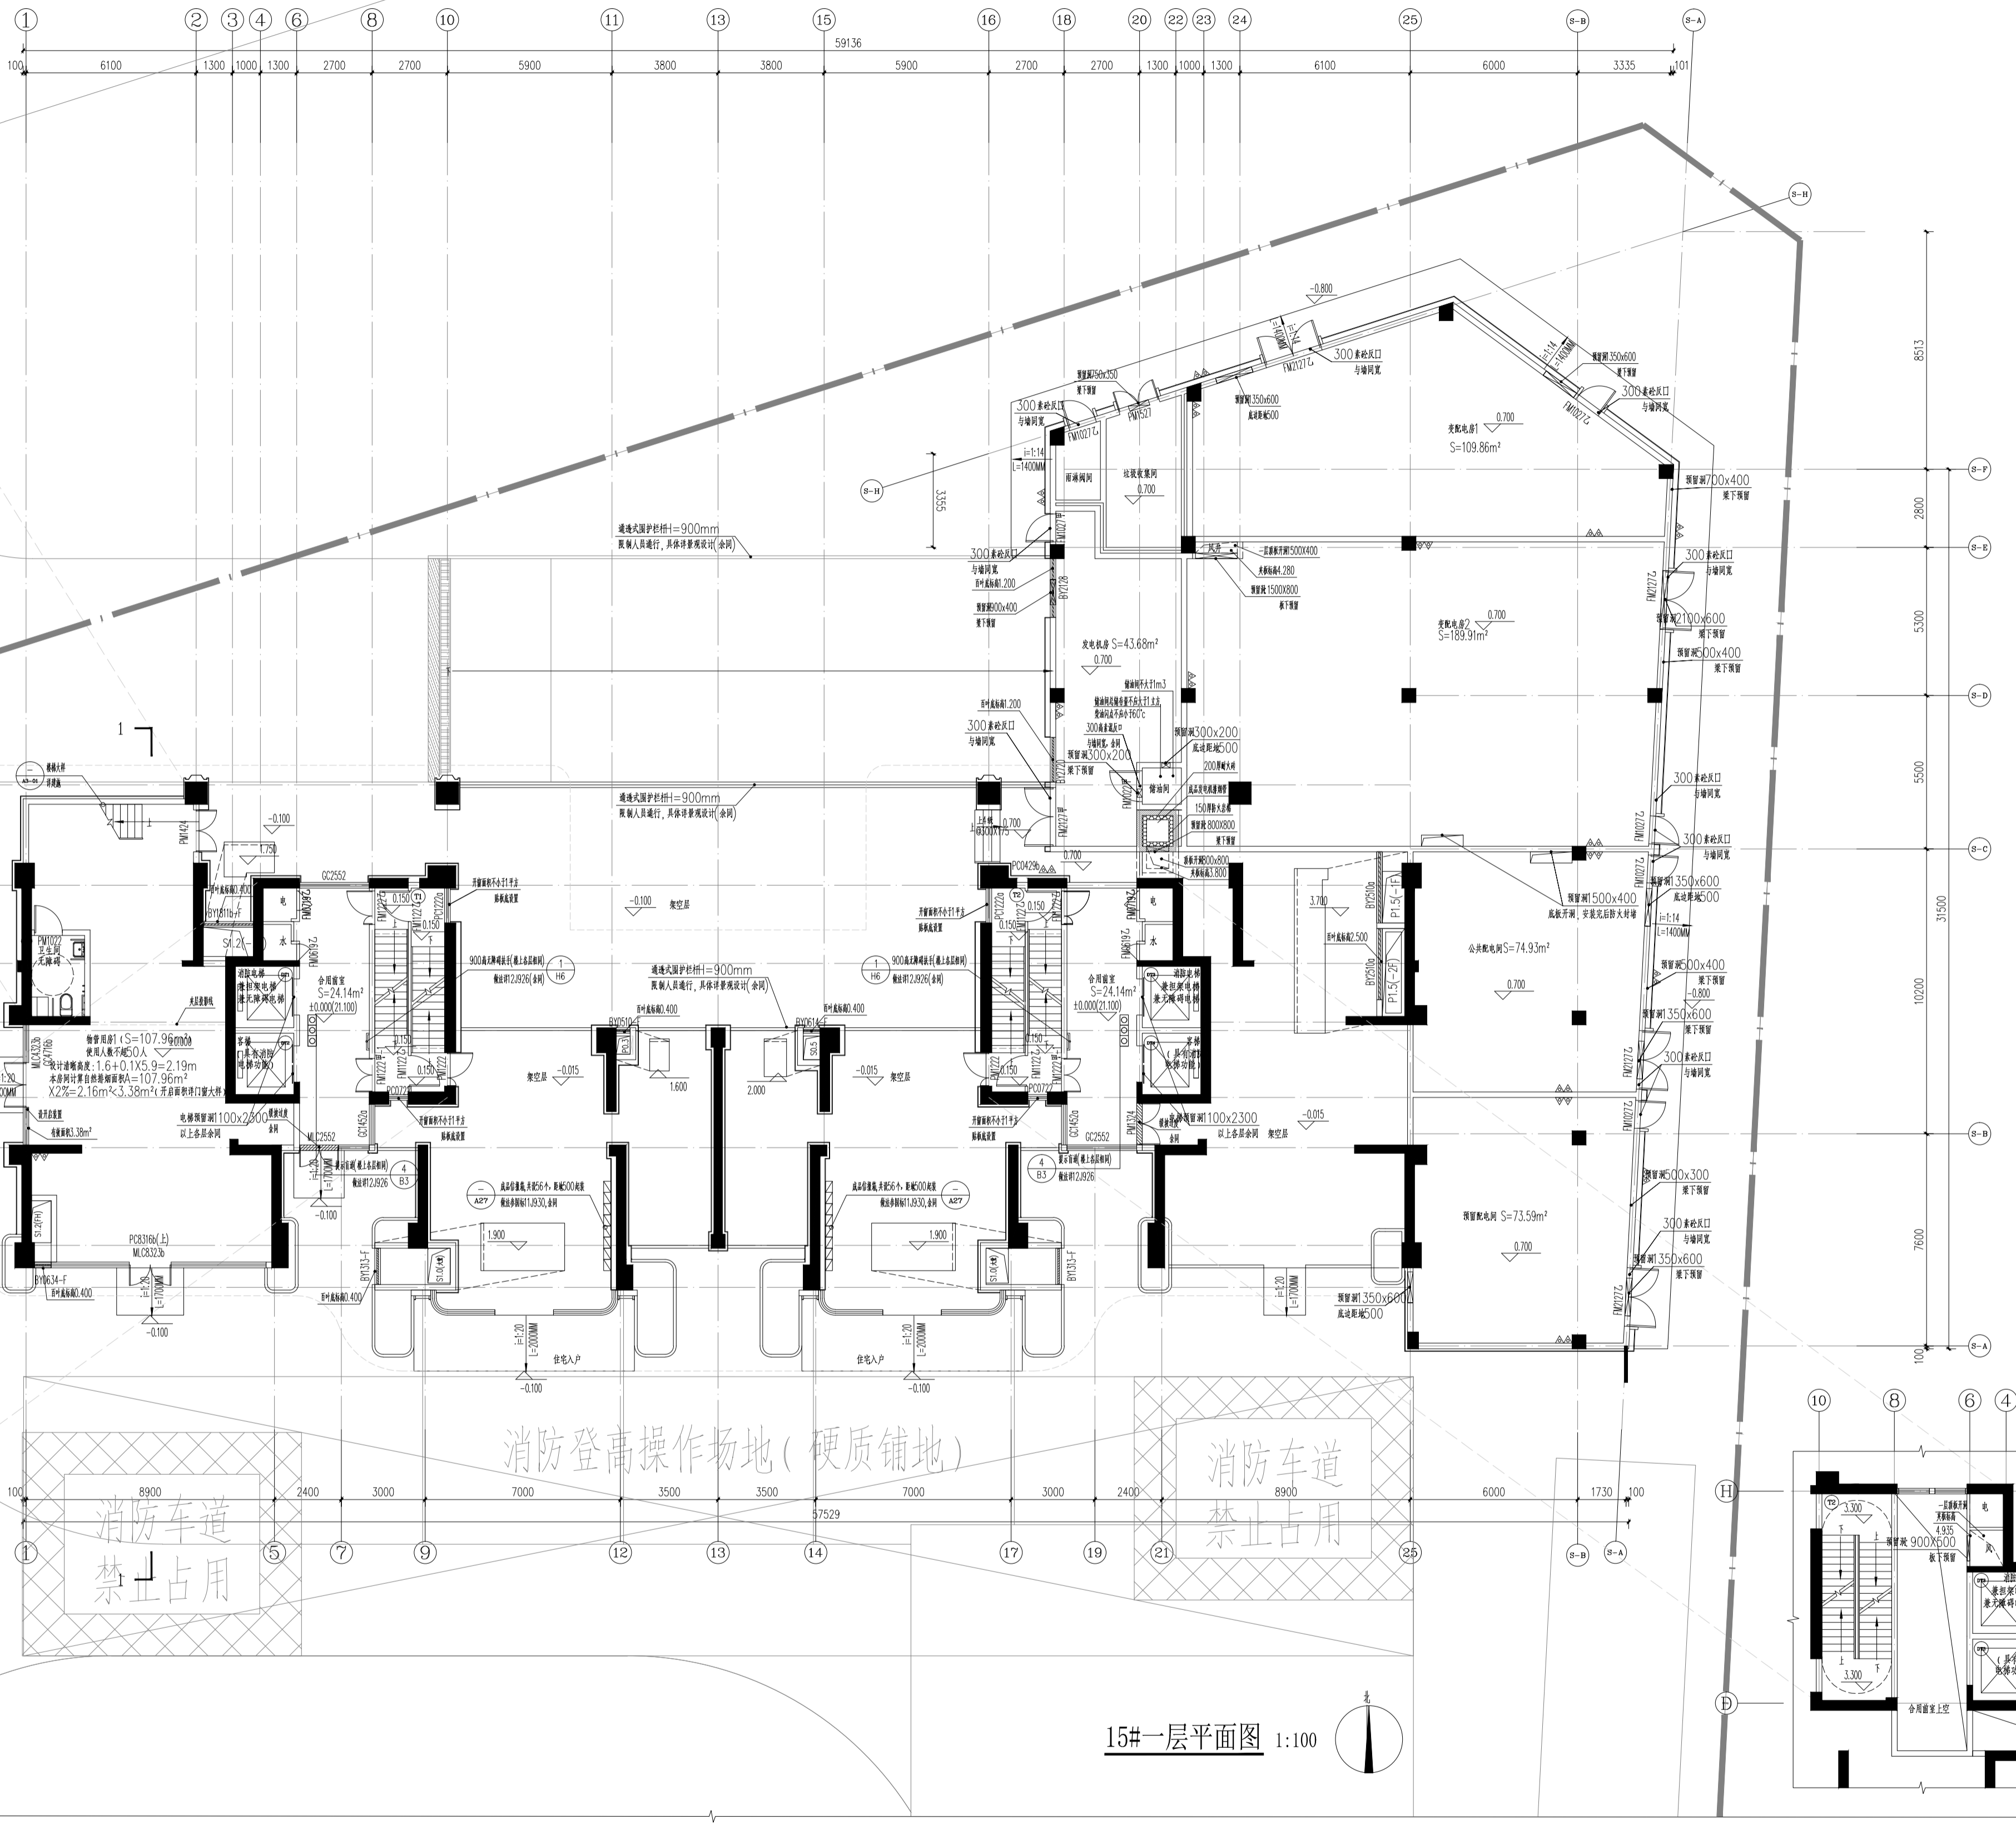

15#一层平面图 1:100




15#一层平面图

工程编号: 2330202406-01
 日期: 2023.08.01
 比例: 1:100
 图名: 15#一层平面图



中胜时代
ZHONG SHEN ARCHITECTURE DESIGN CO., LTD.
工程设计证书级别: 甲级 证书号: A130531087

项目负责人: 吴志辉
专业负责人: 吴志辉
设计: 吴志辉
制图: 吴志辉

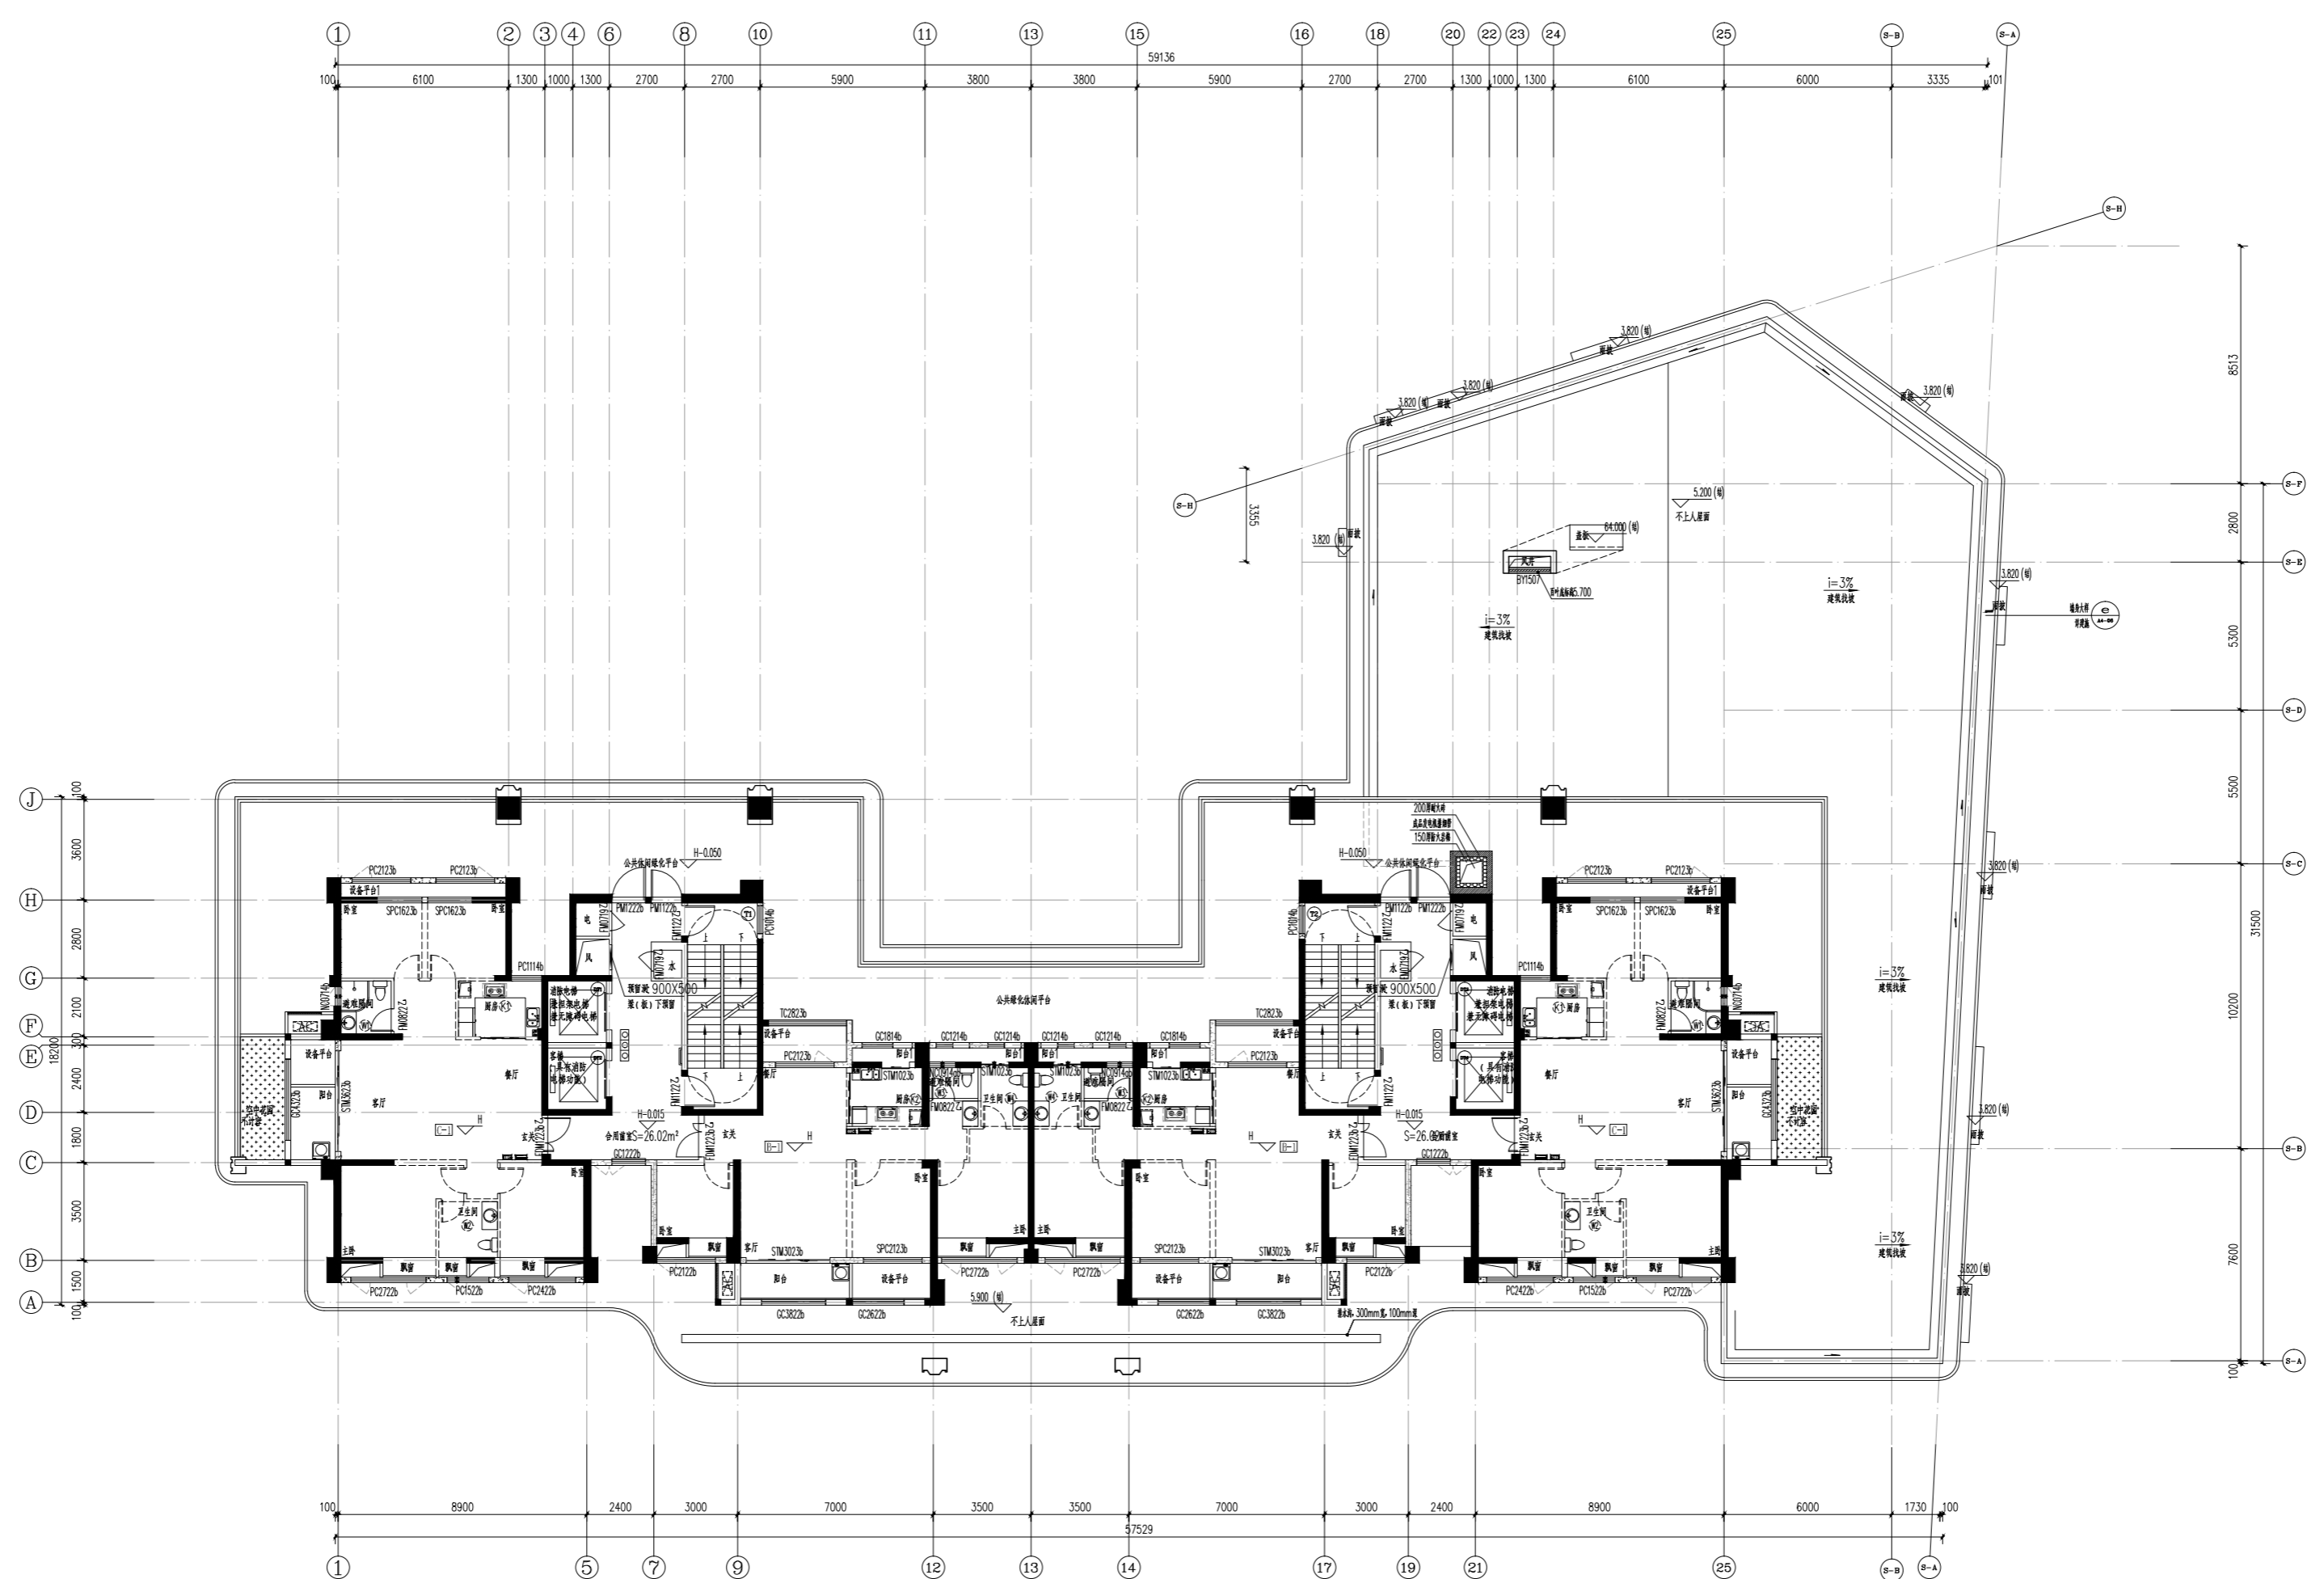

15#二层平面图 1:100


15#二层平面图


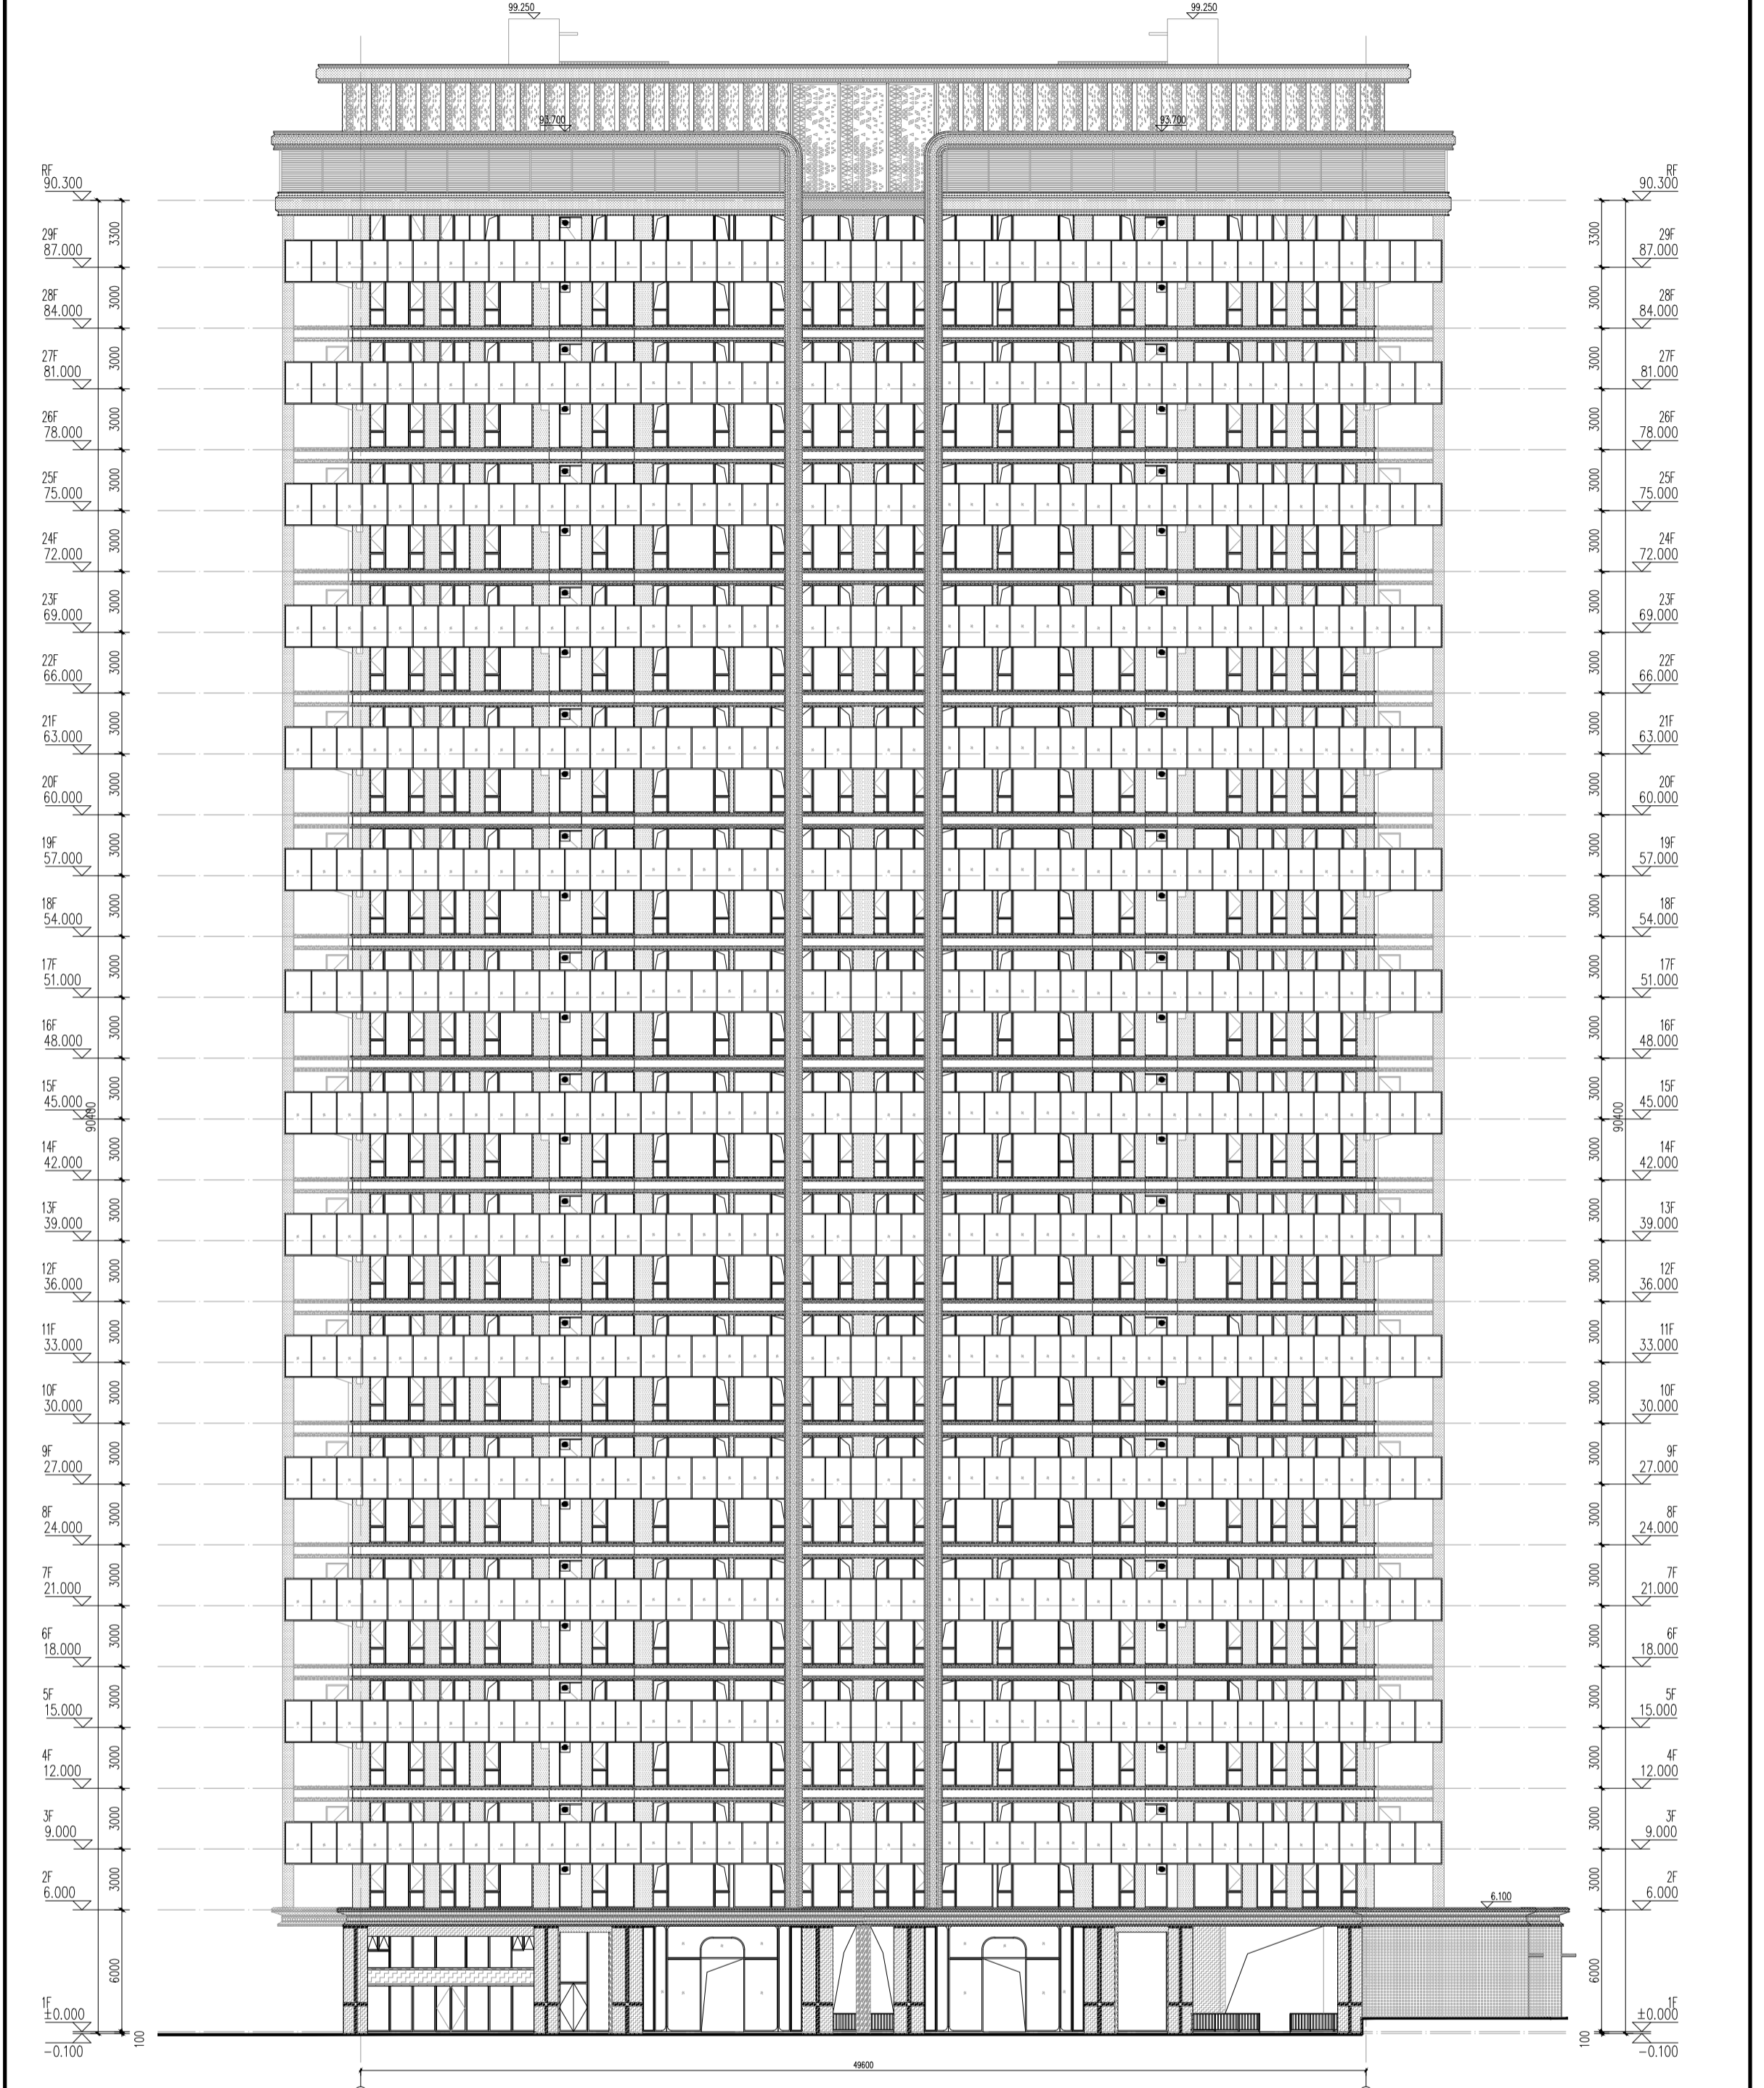


15# 1轴~25轴立面图 1:150


建筑			
结构			
机电			
给排水			


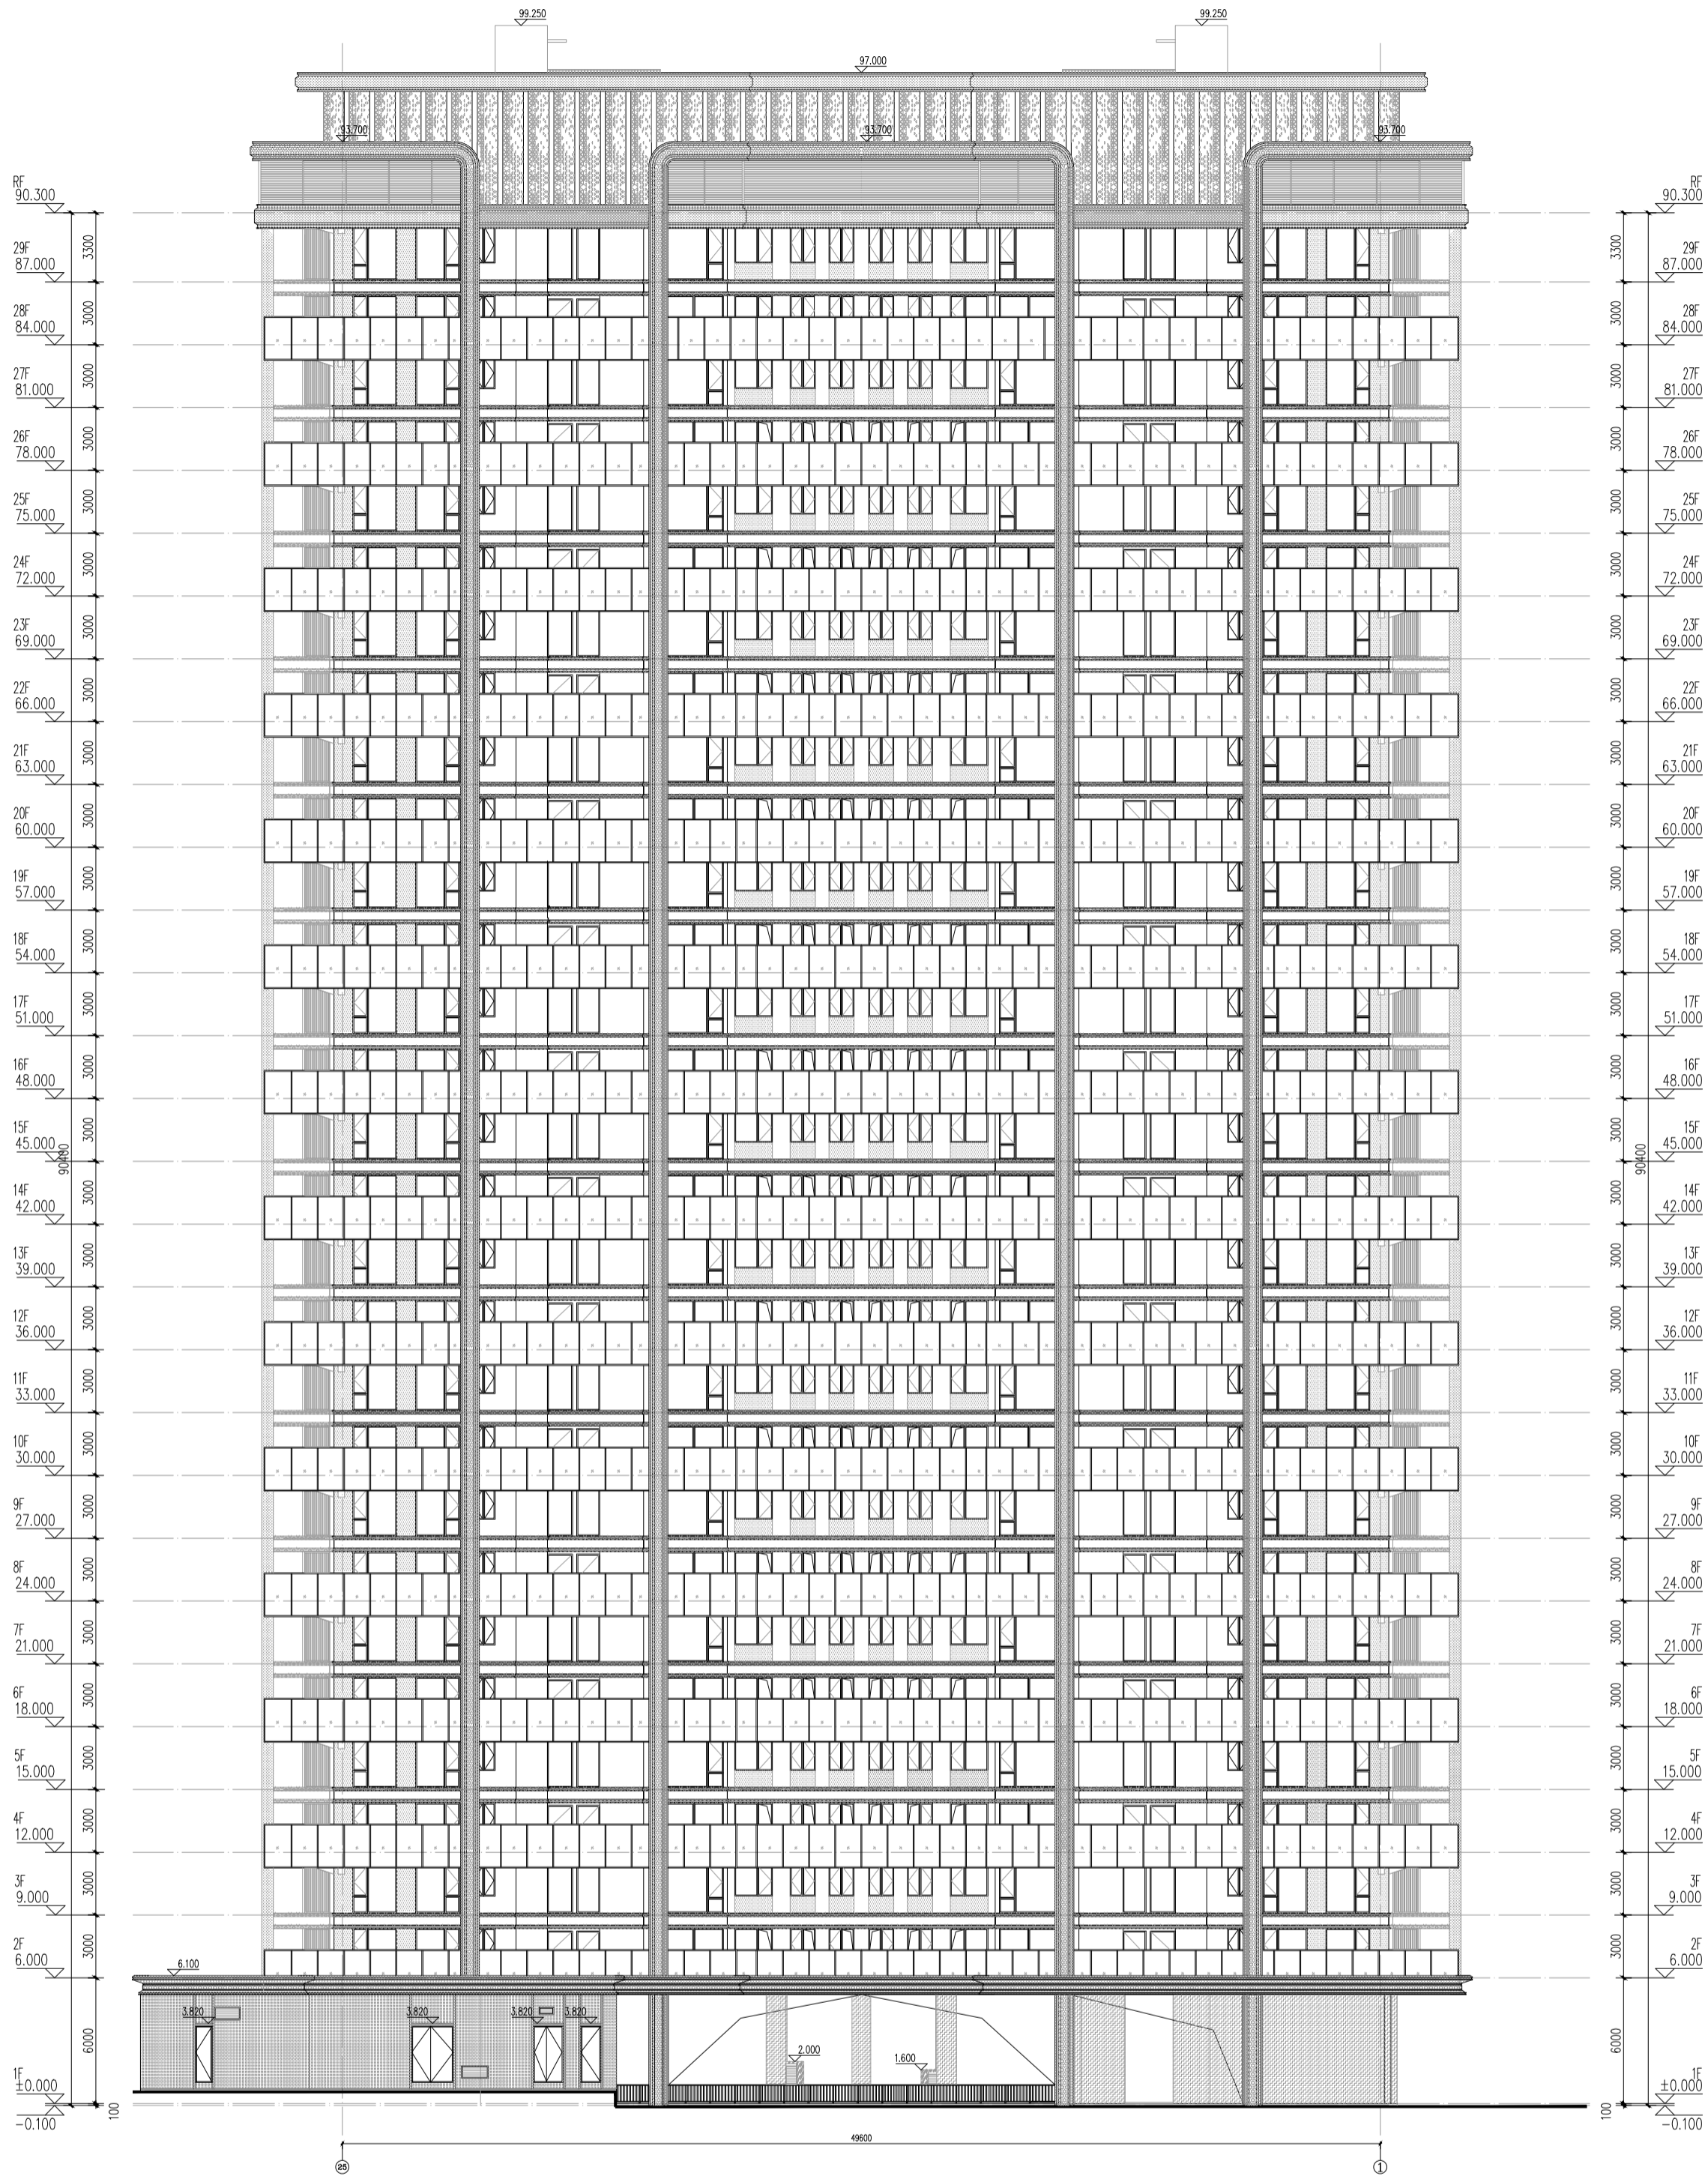

15# 25轴~1轴立面图 1:150






15# J轴~A轴立面图 1:150

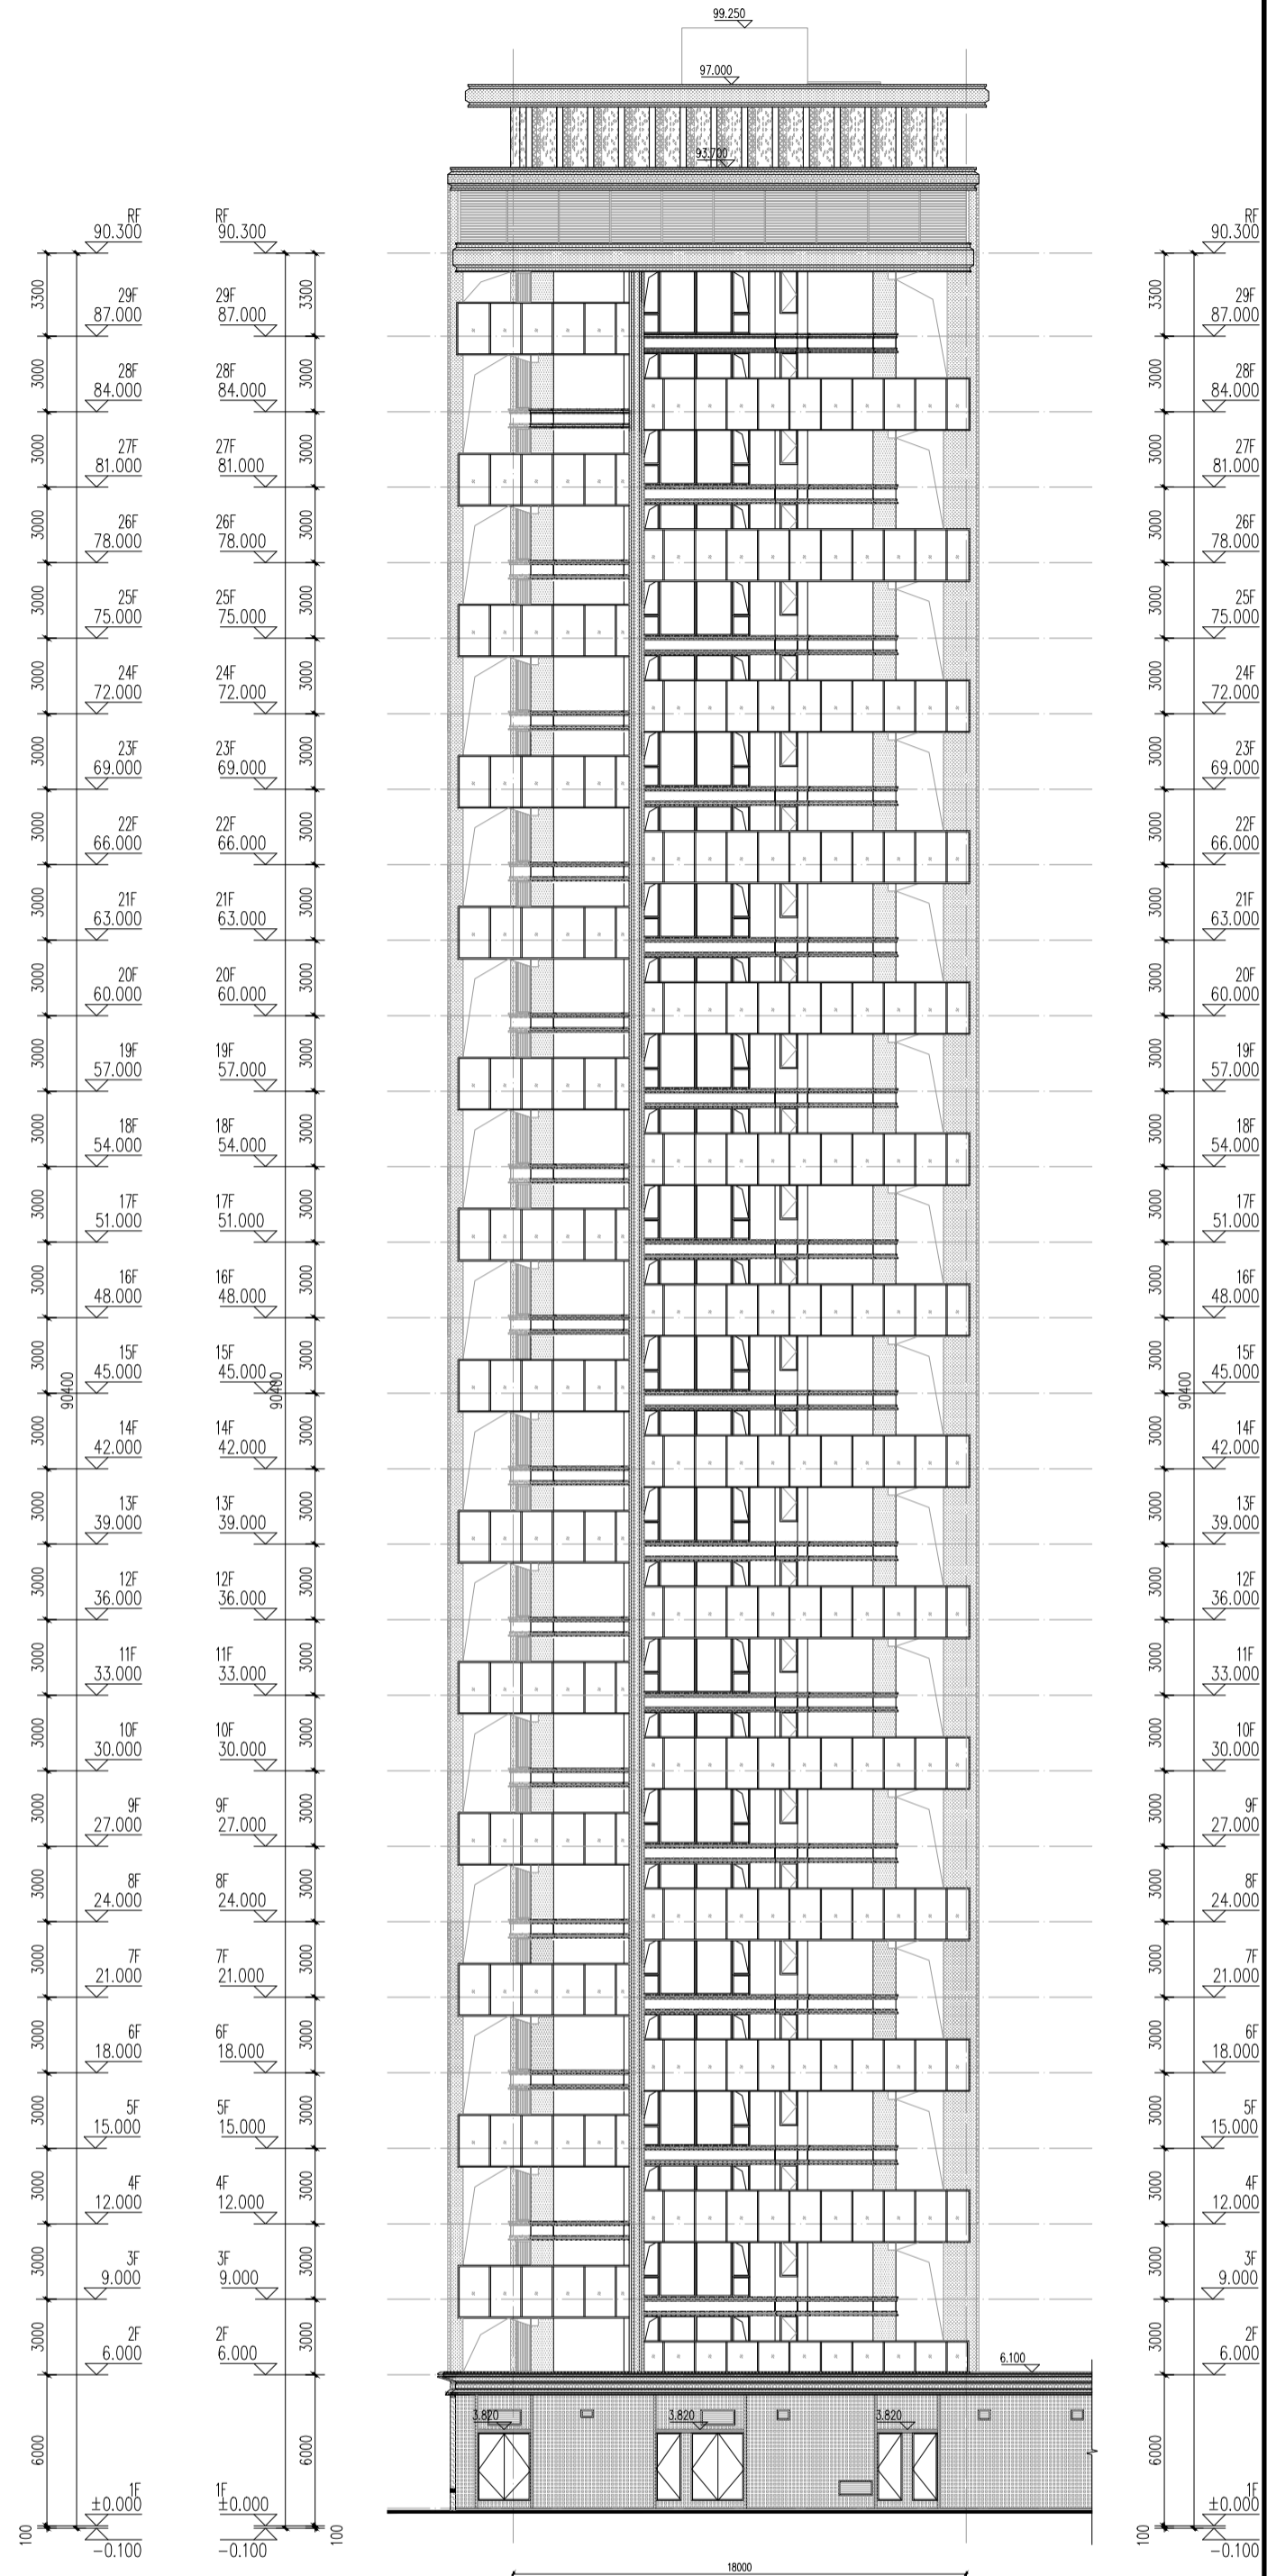


15# A轴~J轴立面图 1:150

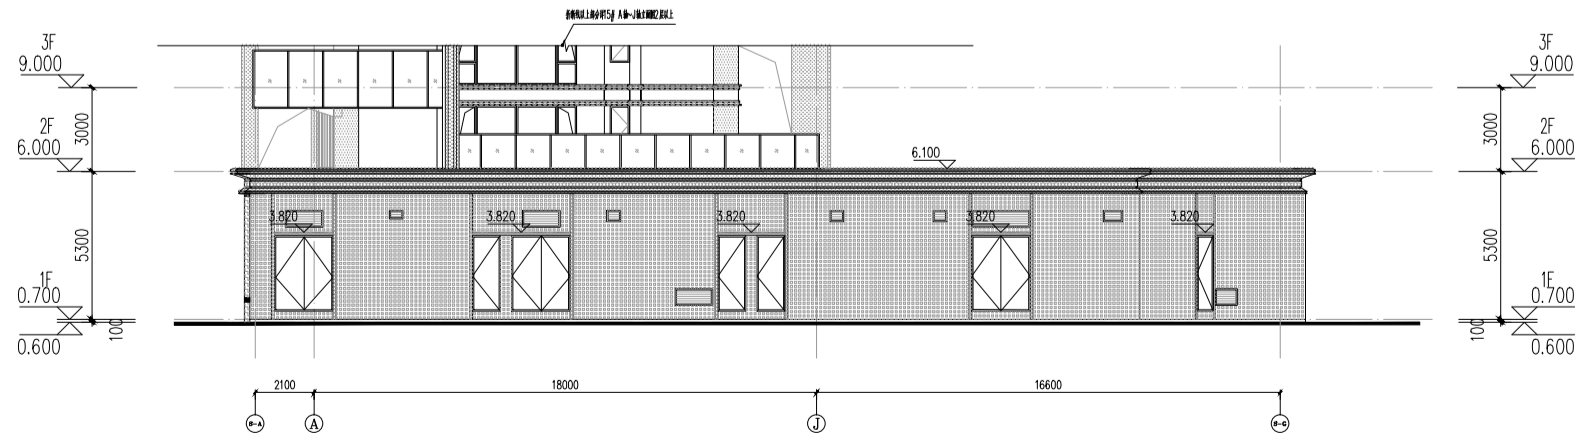


15# S-A轴~S-G轴局部立面图 1:150

<p>15# J轴~A轴立面图 15# A轴~J轴立面图 15# S-A轴~S-G轴局部立面图</p>	


工程名称	
建设单位	
设计单位	
日期	

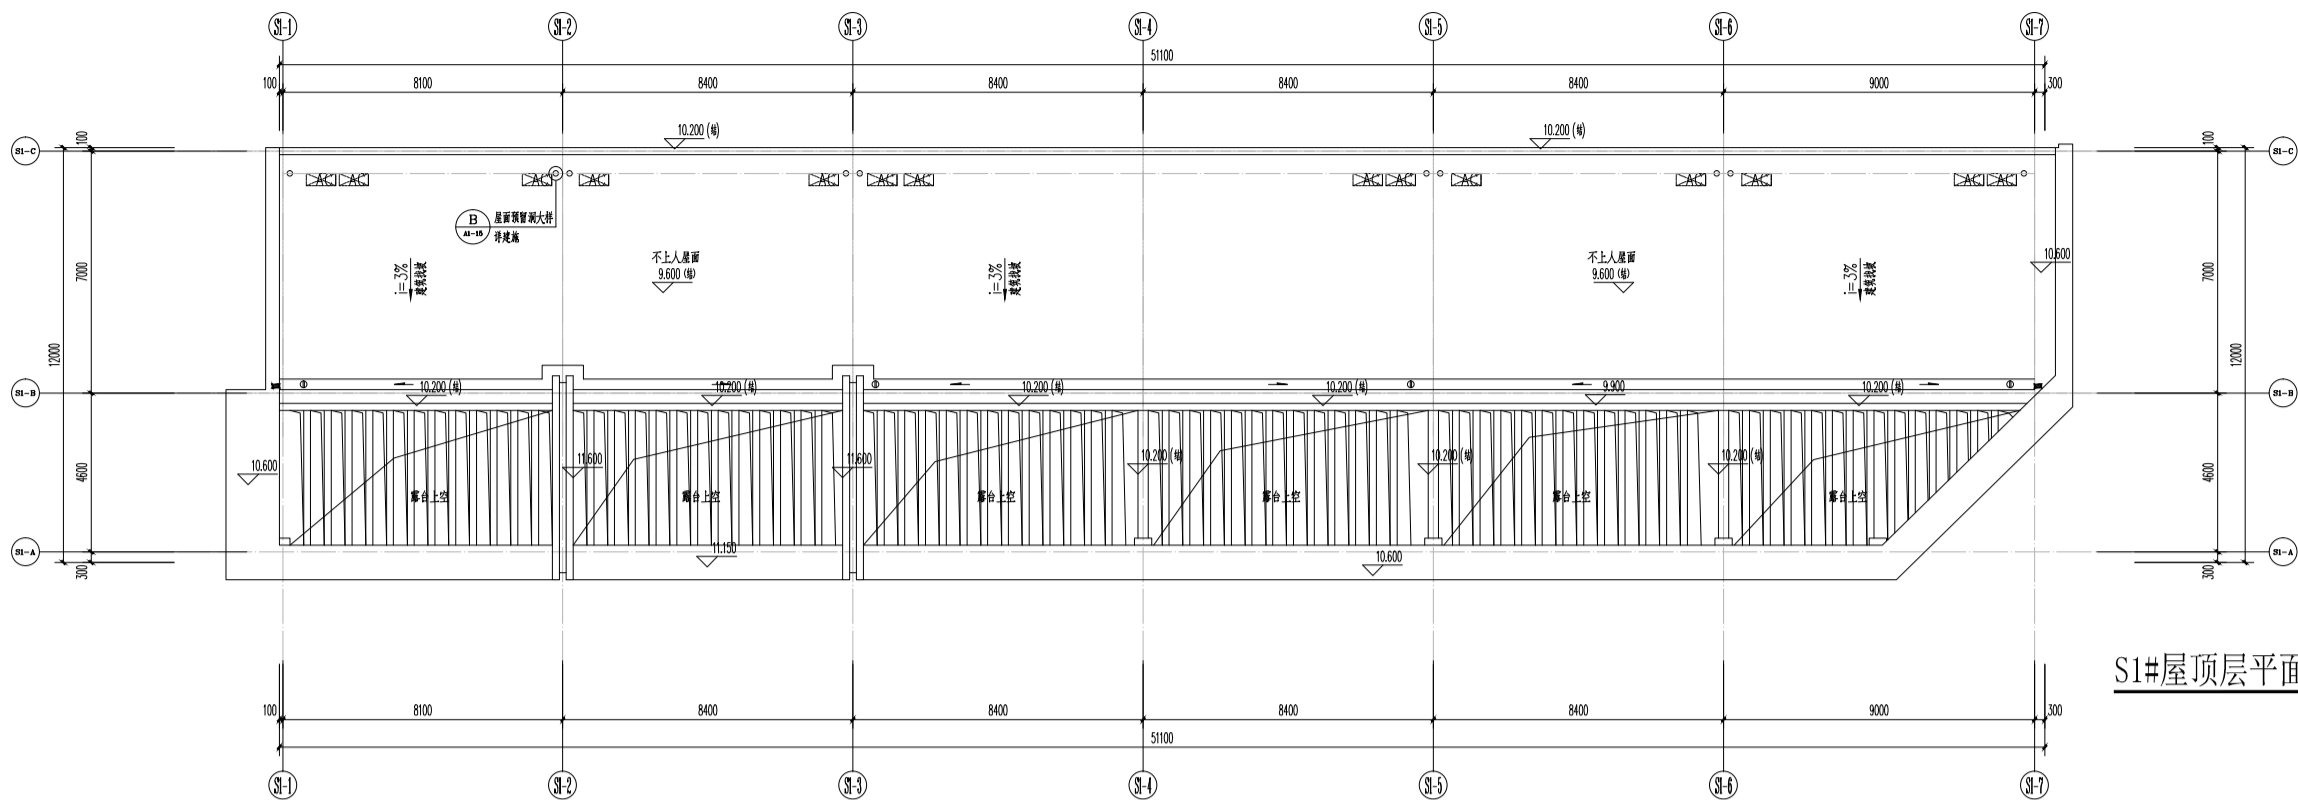

S1#屋顶层平面图 1:100

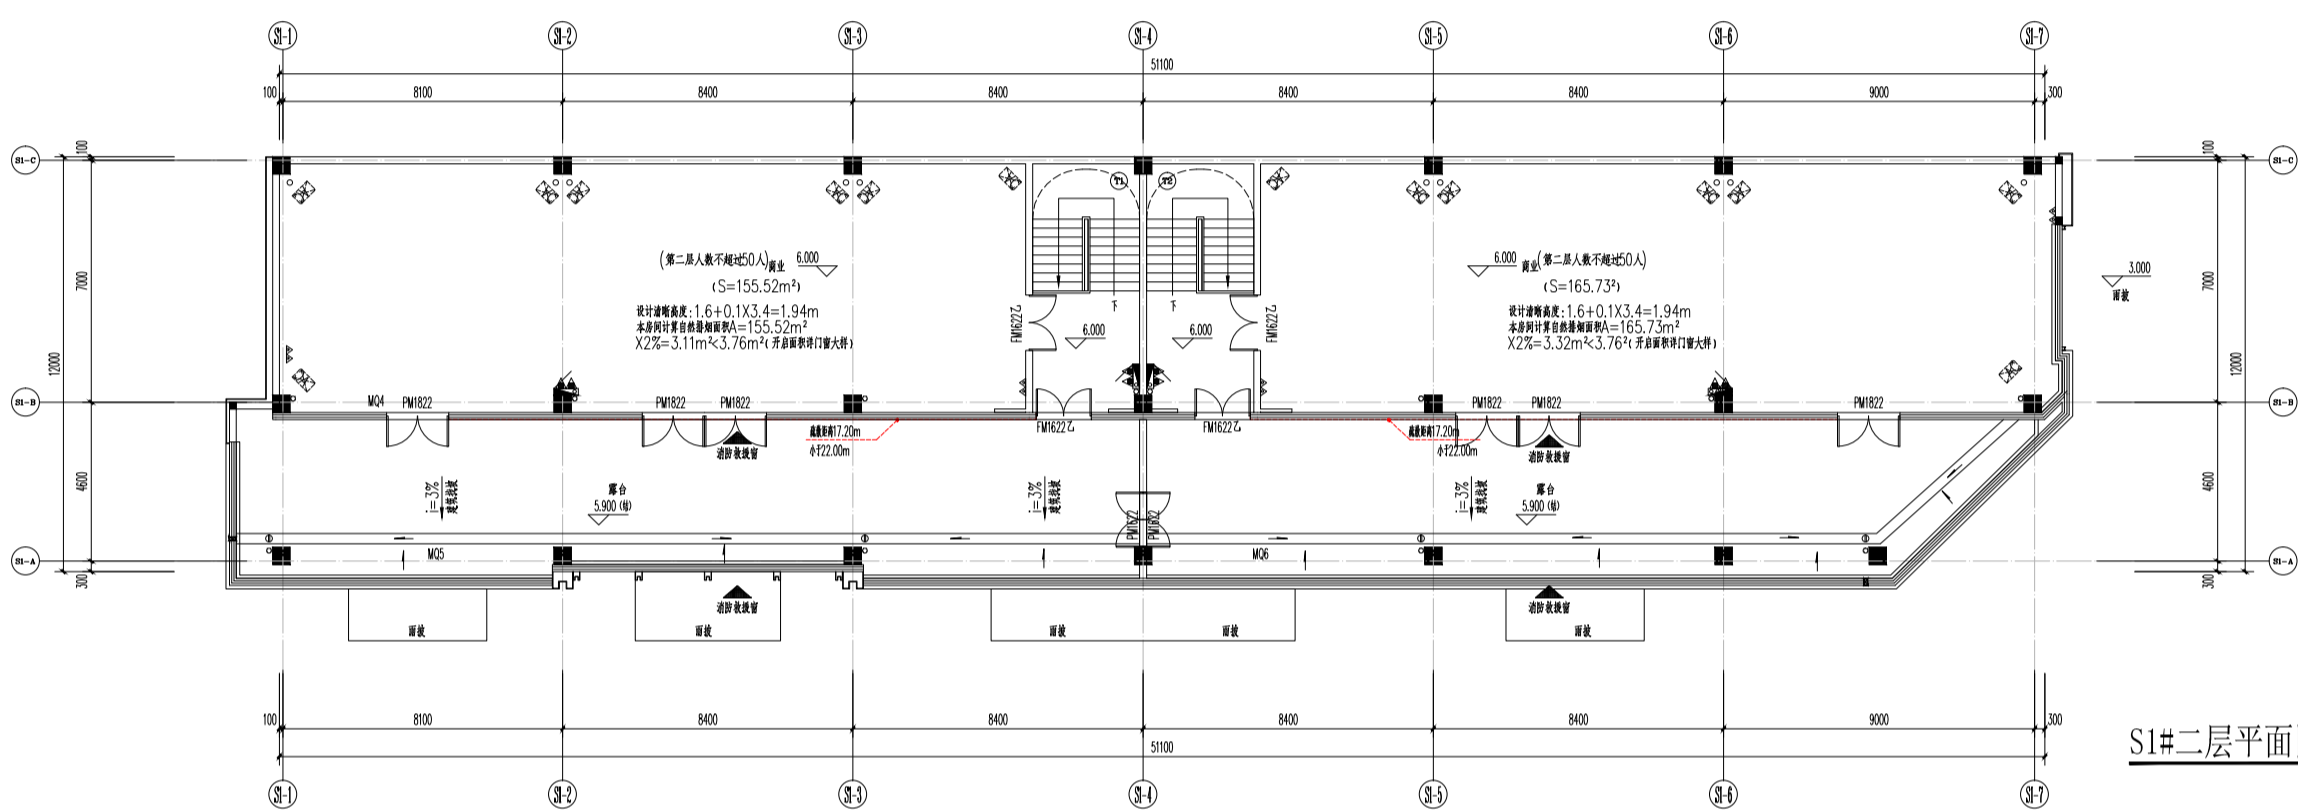

S1#二层平面图 1:100

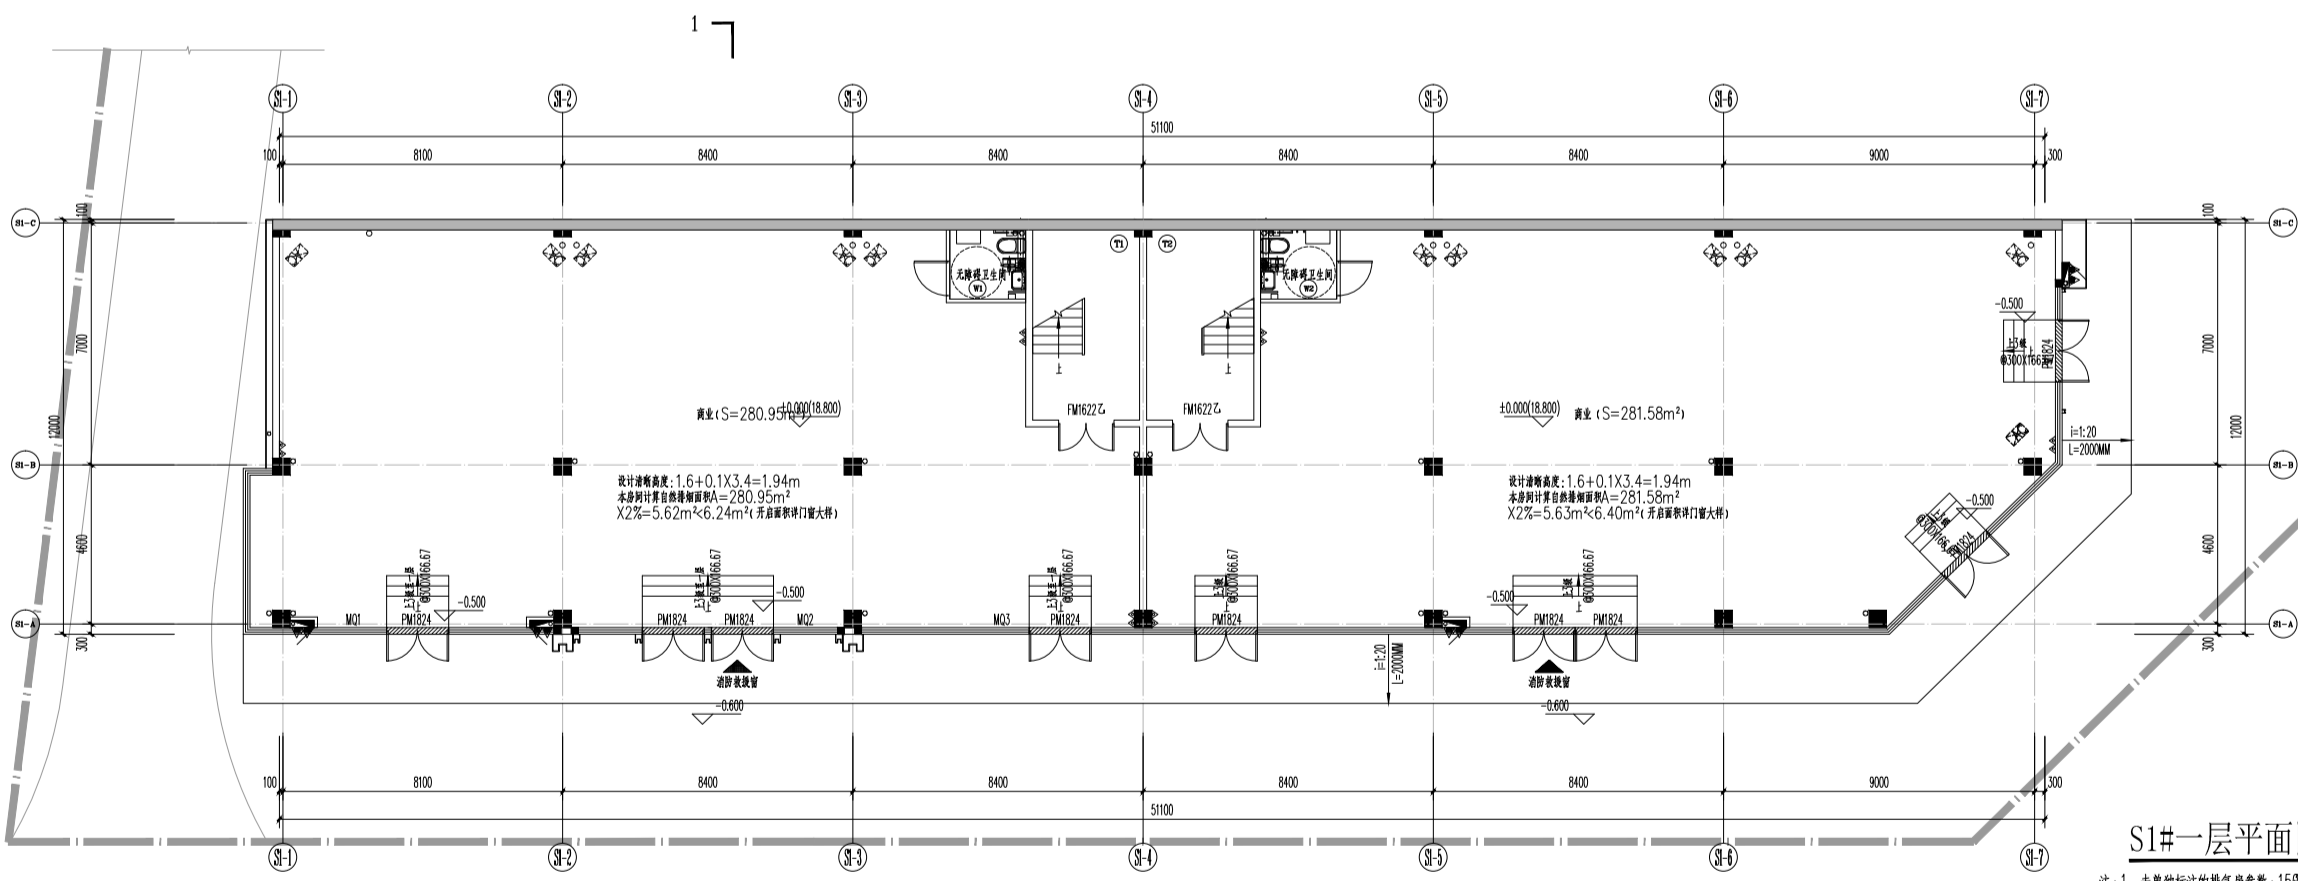

S1#一层平面图 1:100

注: 1. 本图标注的排气量参数: 150m³/h, 100Pa, N=40W, 35dB(o)


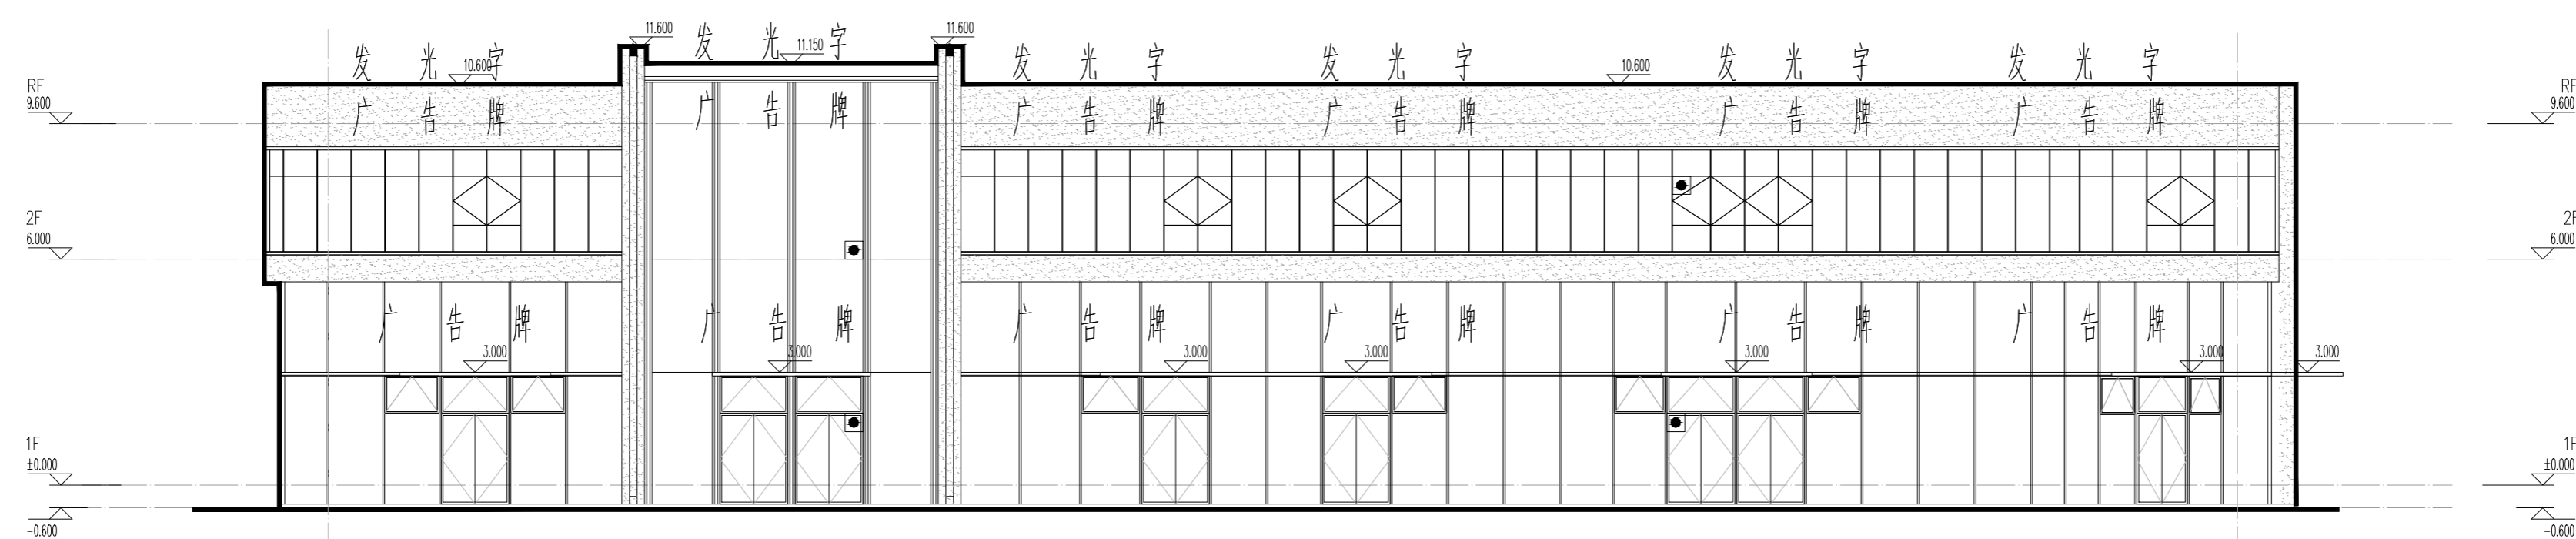


S1# ①-⑦轴立面图 1:100

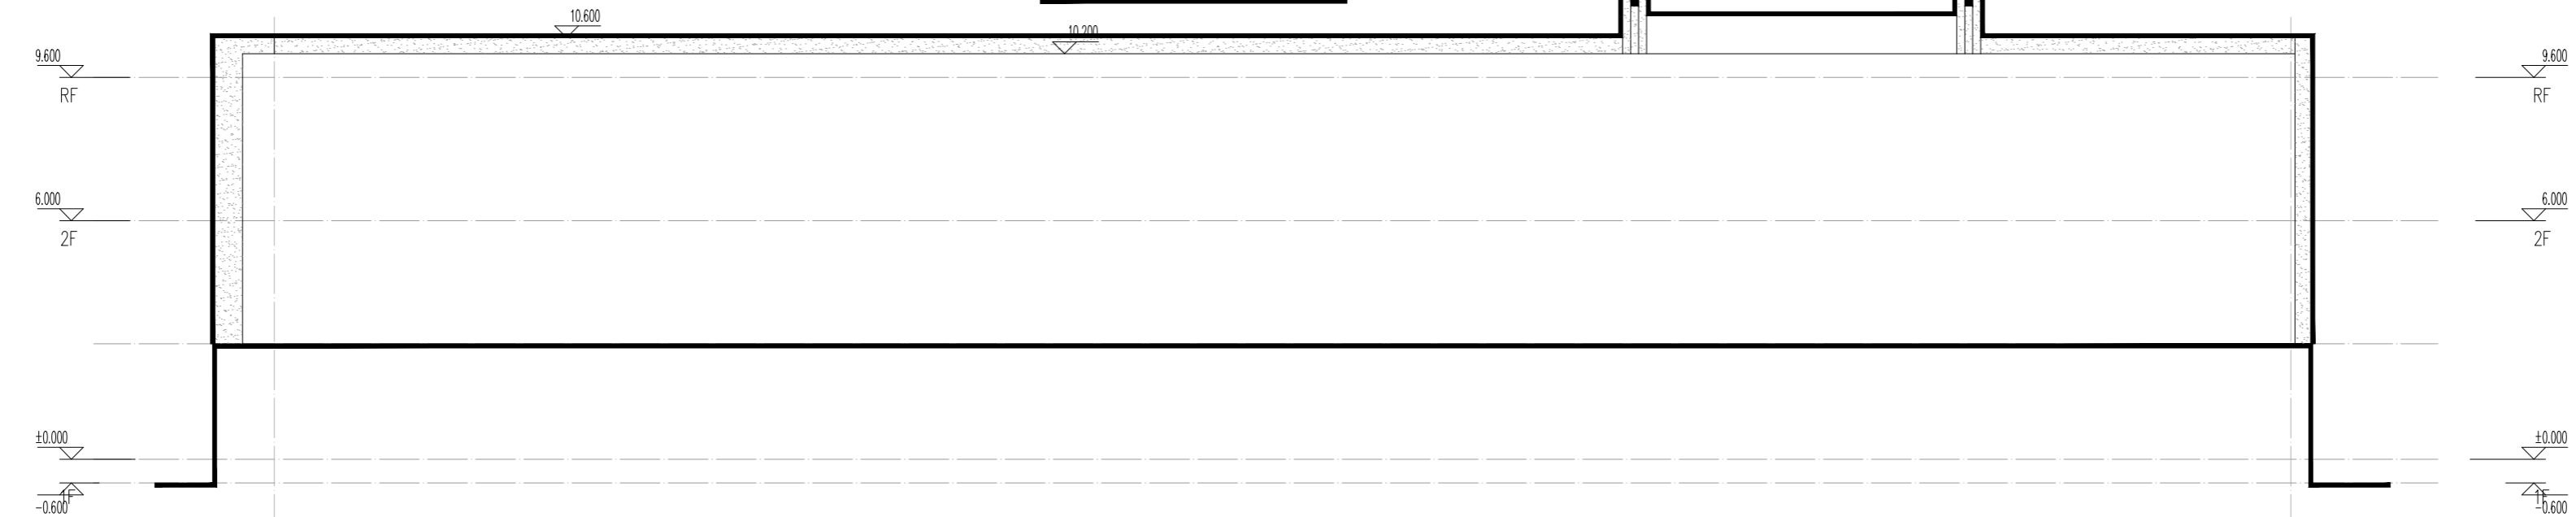


S1# ⑦-①轴立面图 1:100

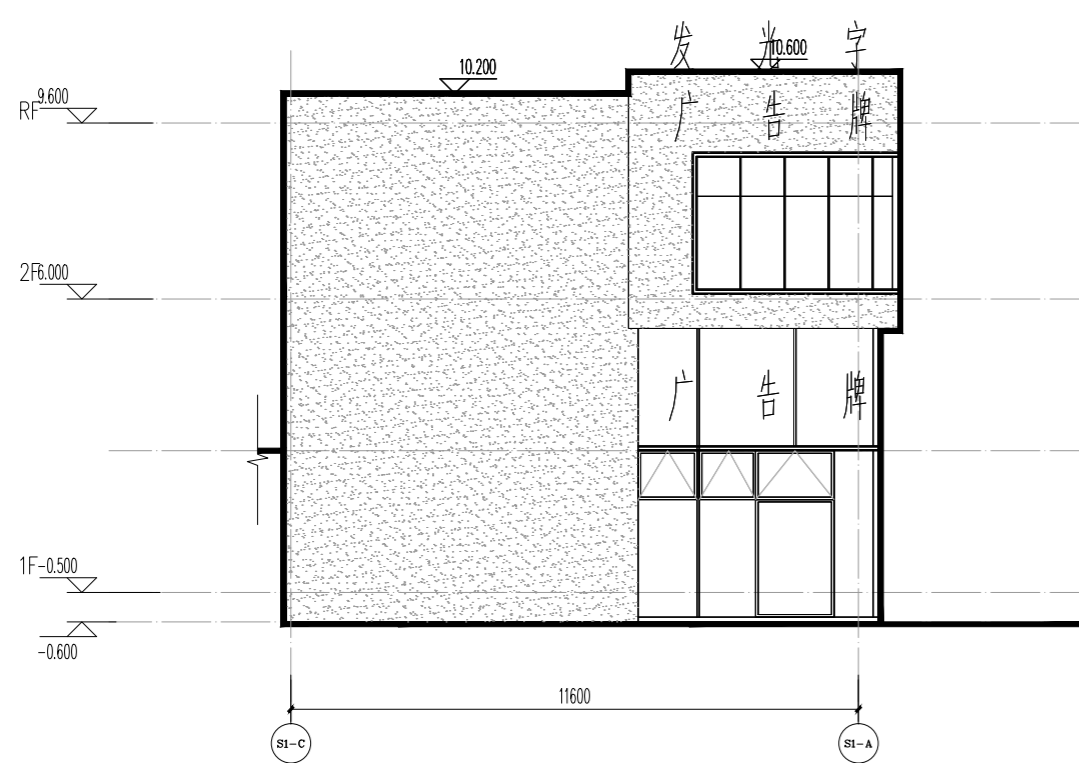

S1# ③-①轴立面图 1:100

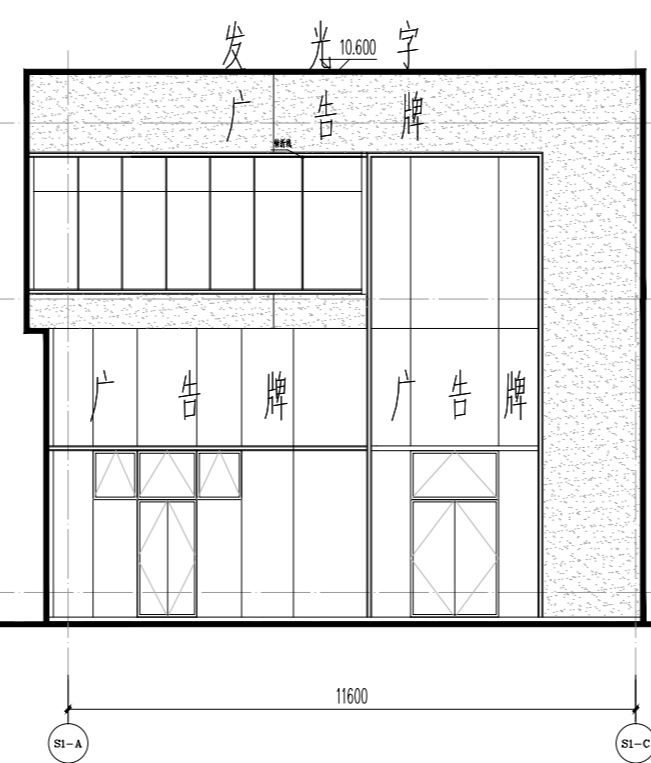

S1# ①-③轴立面图 1:100

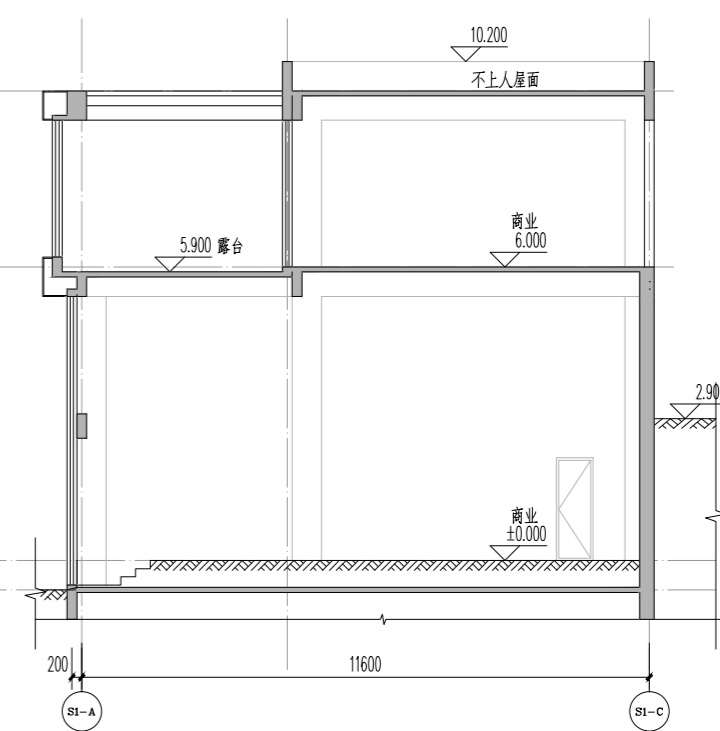

1-1剖面 1:100

版本号	日期	版本号	日期

注册工程师执业章

注册建筑师执业章

设计图纸专用章

施工图审查批准证书号:

施工图审查批准单位:

建设单位:

福建茂华房地产开发有限公司

工程名称:

星河颂小区二期S1#

子项目名称:

S1#

工程负责人:

钱冰

专业负责人:

钱冰

审核:

郭真晶

校对:

孙园林

设计:

吴志栋

制图:

吴志栋

图名:

S1# ①-⑦轴立面图

S1# ⑦-①轴立面图

S1# ③-①轴立面图



S1# ①-③轴立面图-1剖面

工程编号 ZSSD202406-01 日期

图别 建方 比例 1:100

图号 A1-13 版本 第 版

暖通			
建筑			
结构			
电气			
给排水			

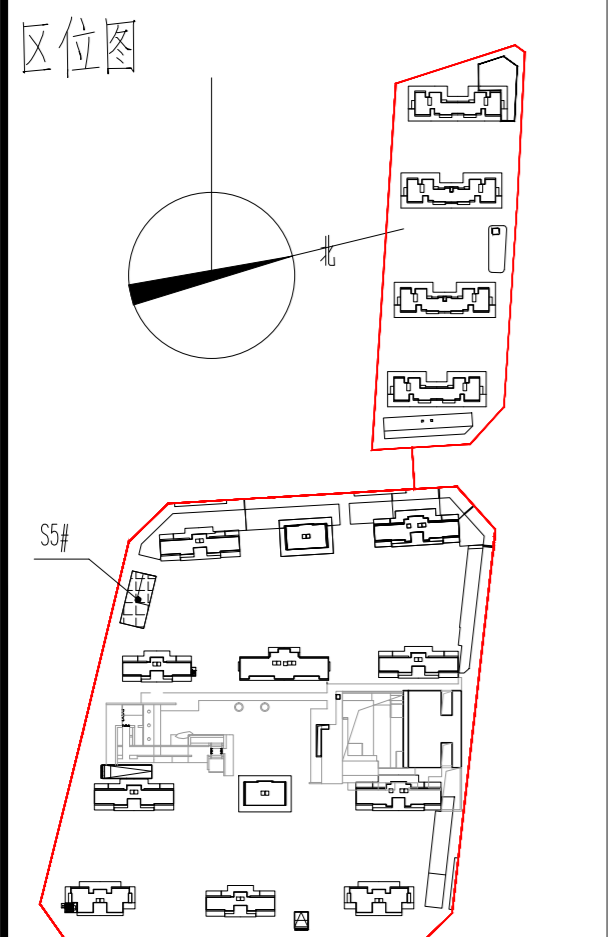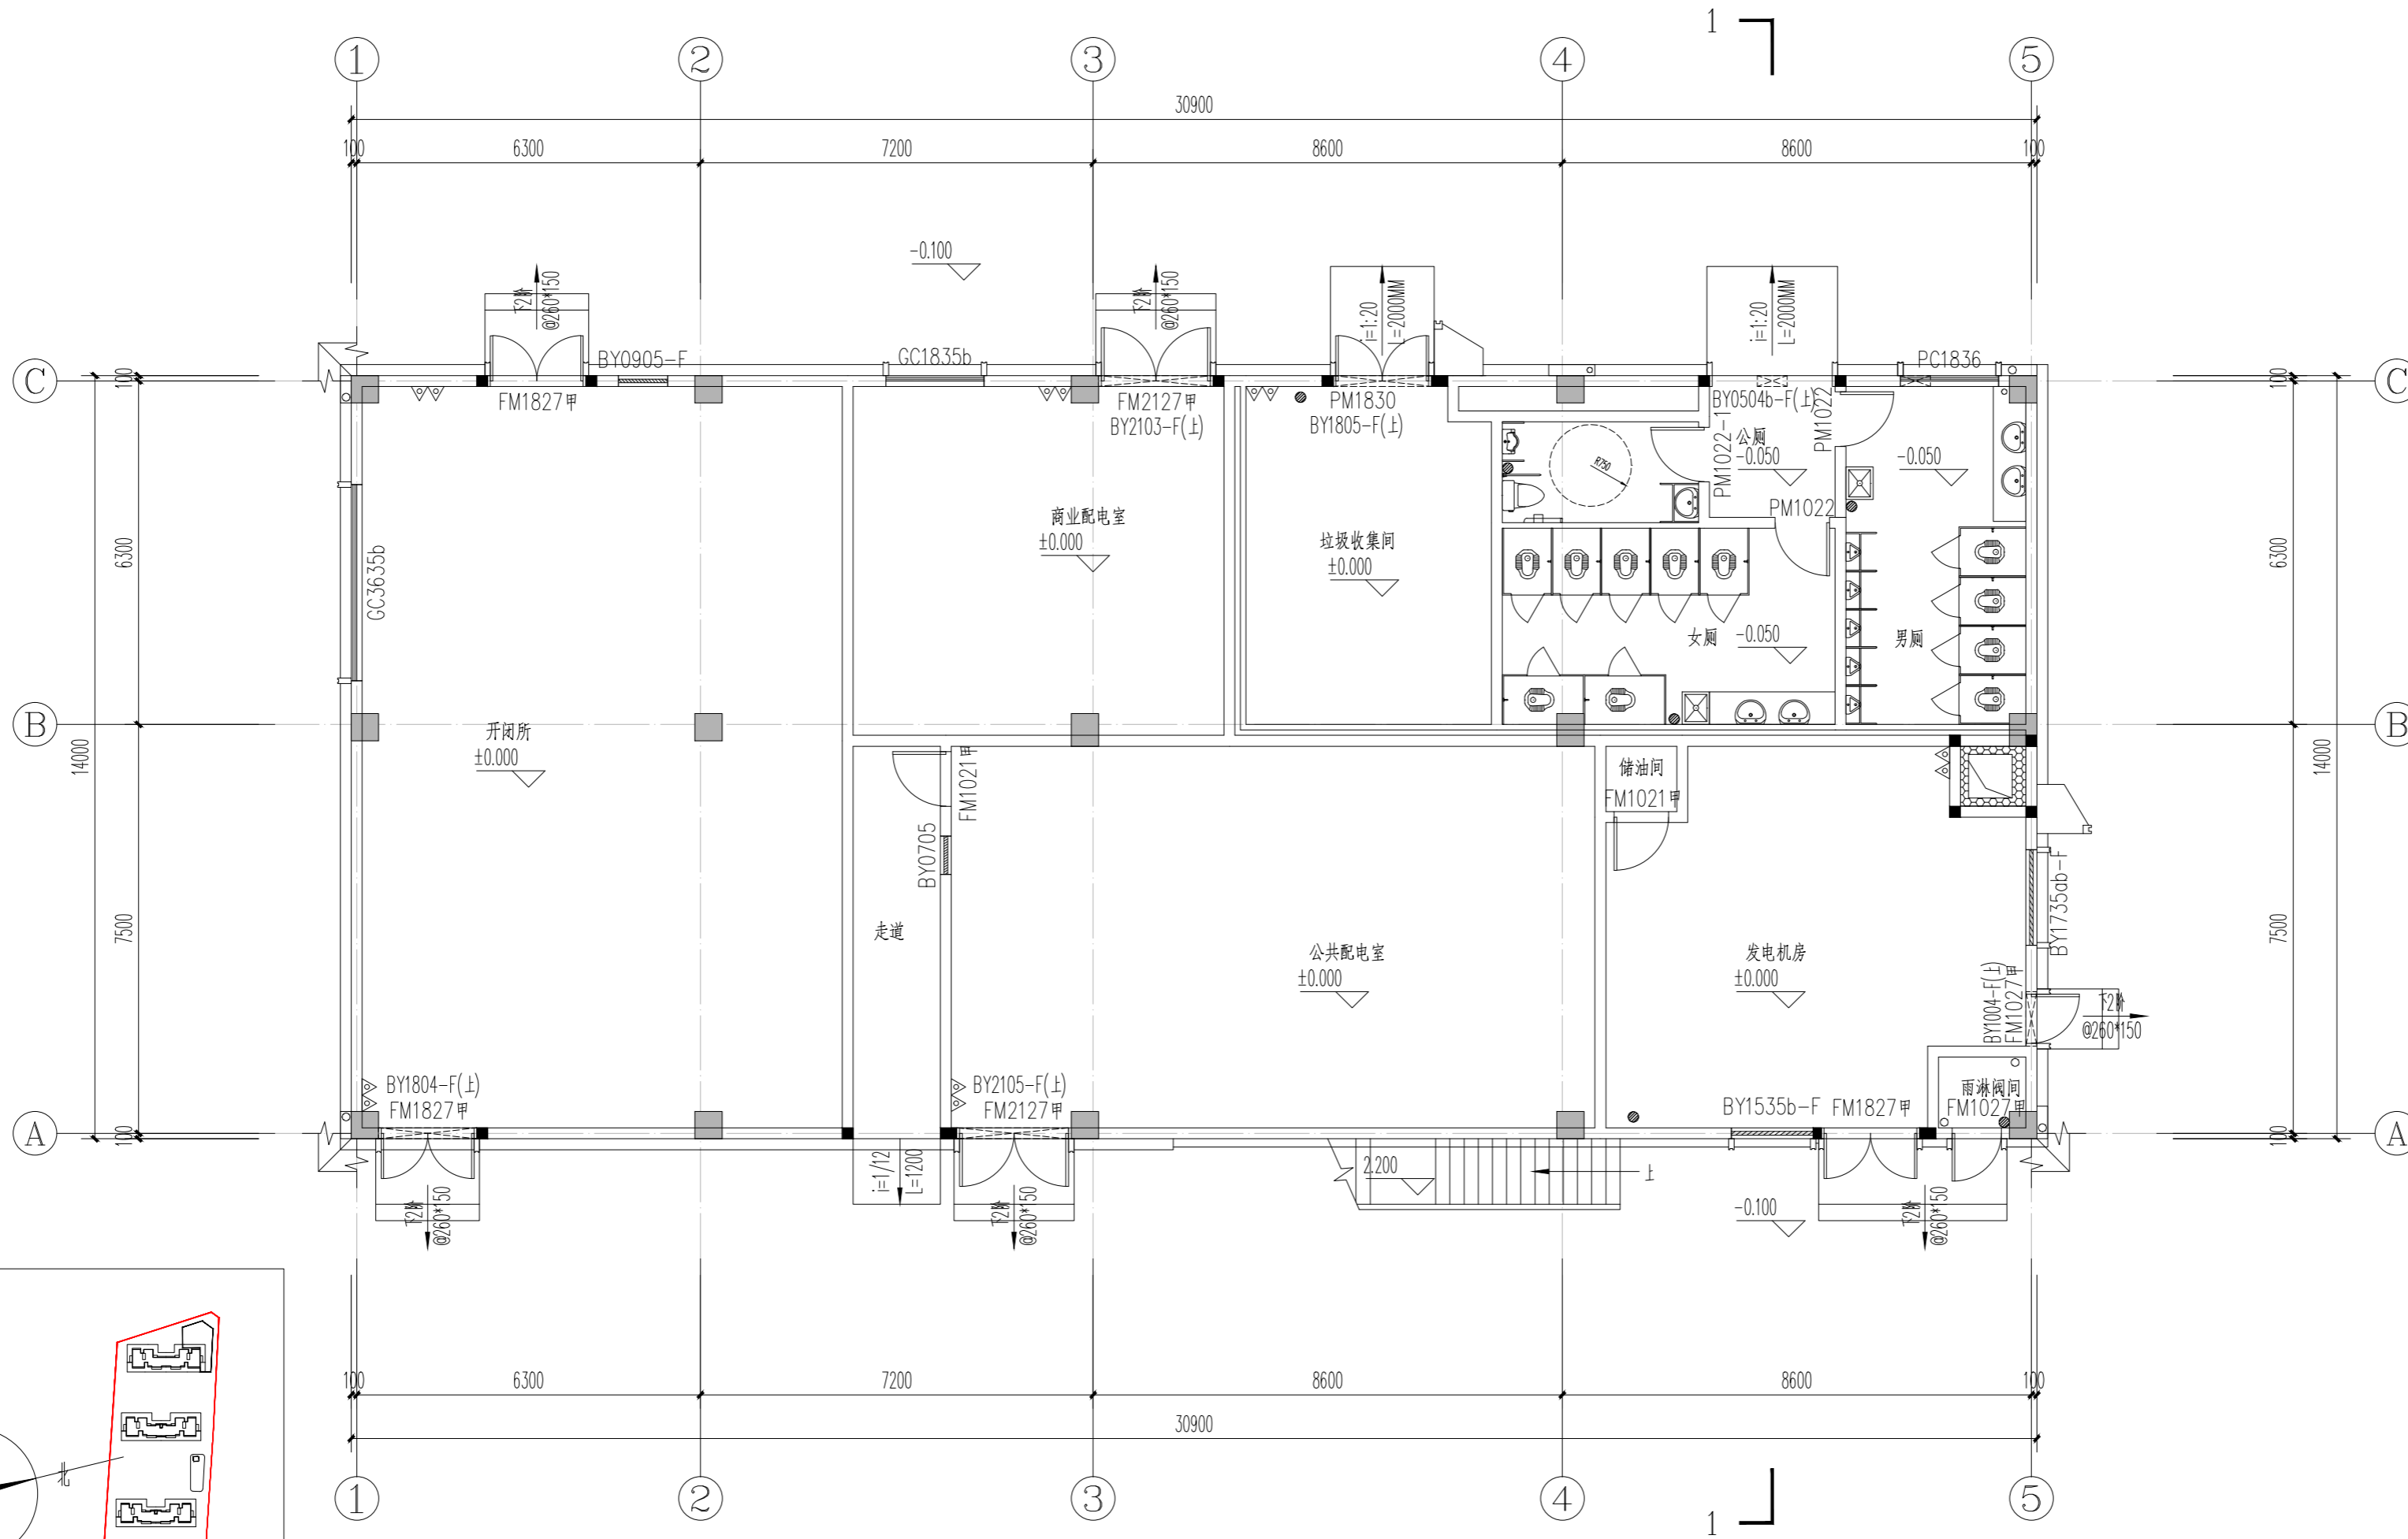

S5# 一层平面图 1:100



厦门中胜时代建筑设计有限公司
 XIAMEN ZHONGSHENGSHIDAI ARCHITECTURAL DESIGN CO., LTD.
 工程设计证书级别: 甲级 证号: A235031087

特别声明:
 1. 本图纸未经许可, 不得复制或引用!
 2. 本图纸未加盖设计图章无效; 施工图未经审查机构批准合格的, 不得用于施工!

备注:

版本号	日期	版本号	日期

注册工程师执业章

 注册建筑师执业章

 设计图章专用章

施工图审查批准证书号:
 施工图审查批准单位:


建设单位: 星河颂小区二期
 工程名称: 星河颂小区二期
 子项目名称: S5#

工程负责人	钱冰	<i>钱冰</i>
专业负责人	钱冰	<i>钱冰</i>
审核	郭真晶	<i>郭真晶</i>
校对	孙国林	<i>孙国林</i>
设计	吴志栋	<i>吴志栋</i>
制图	吴志栋	<i>吴志栋</i>

图名:
 S5# 一层平面图

工程编号	ZSSD202406-01	日期	
图别	建方	比例	1:100
图号	A1-01	版本	第 版

暖通			
建筑			
结构			
电气			
给排水			

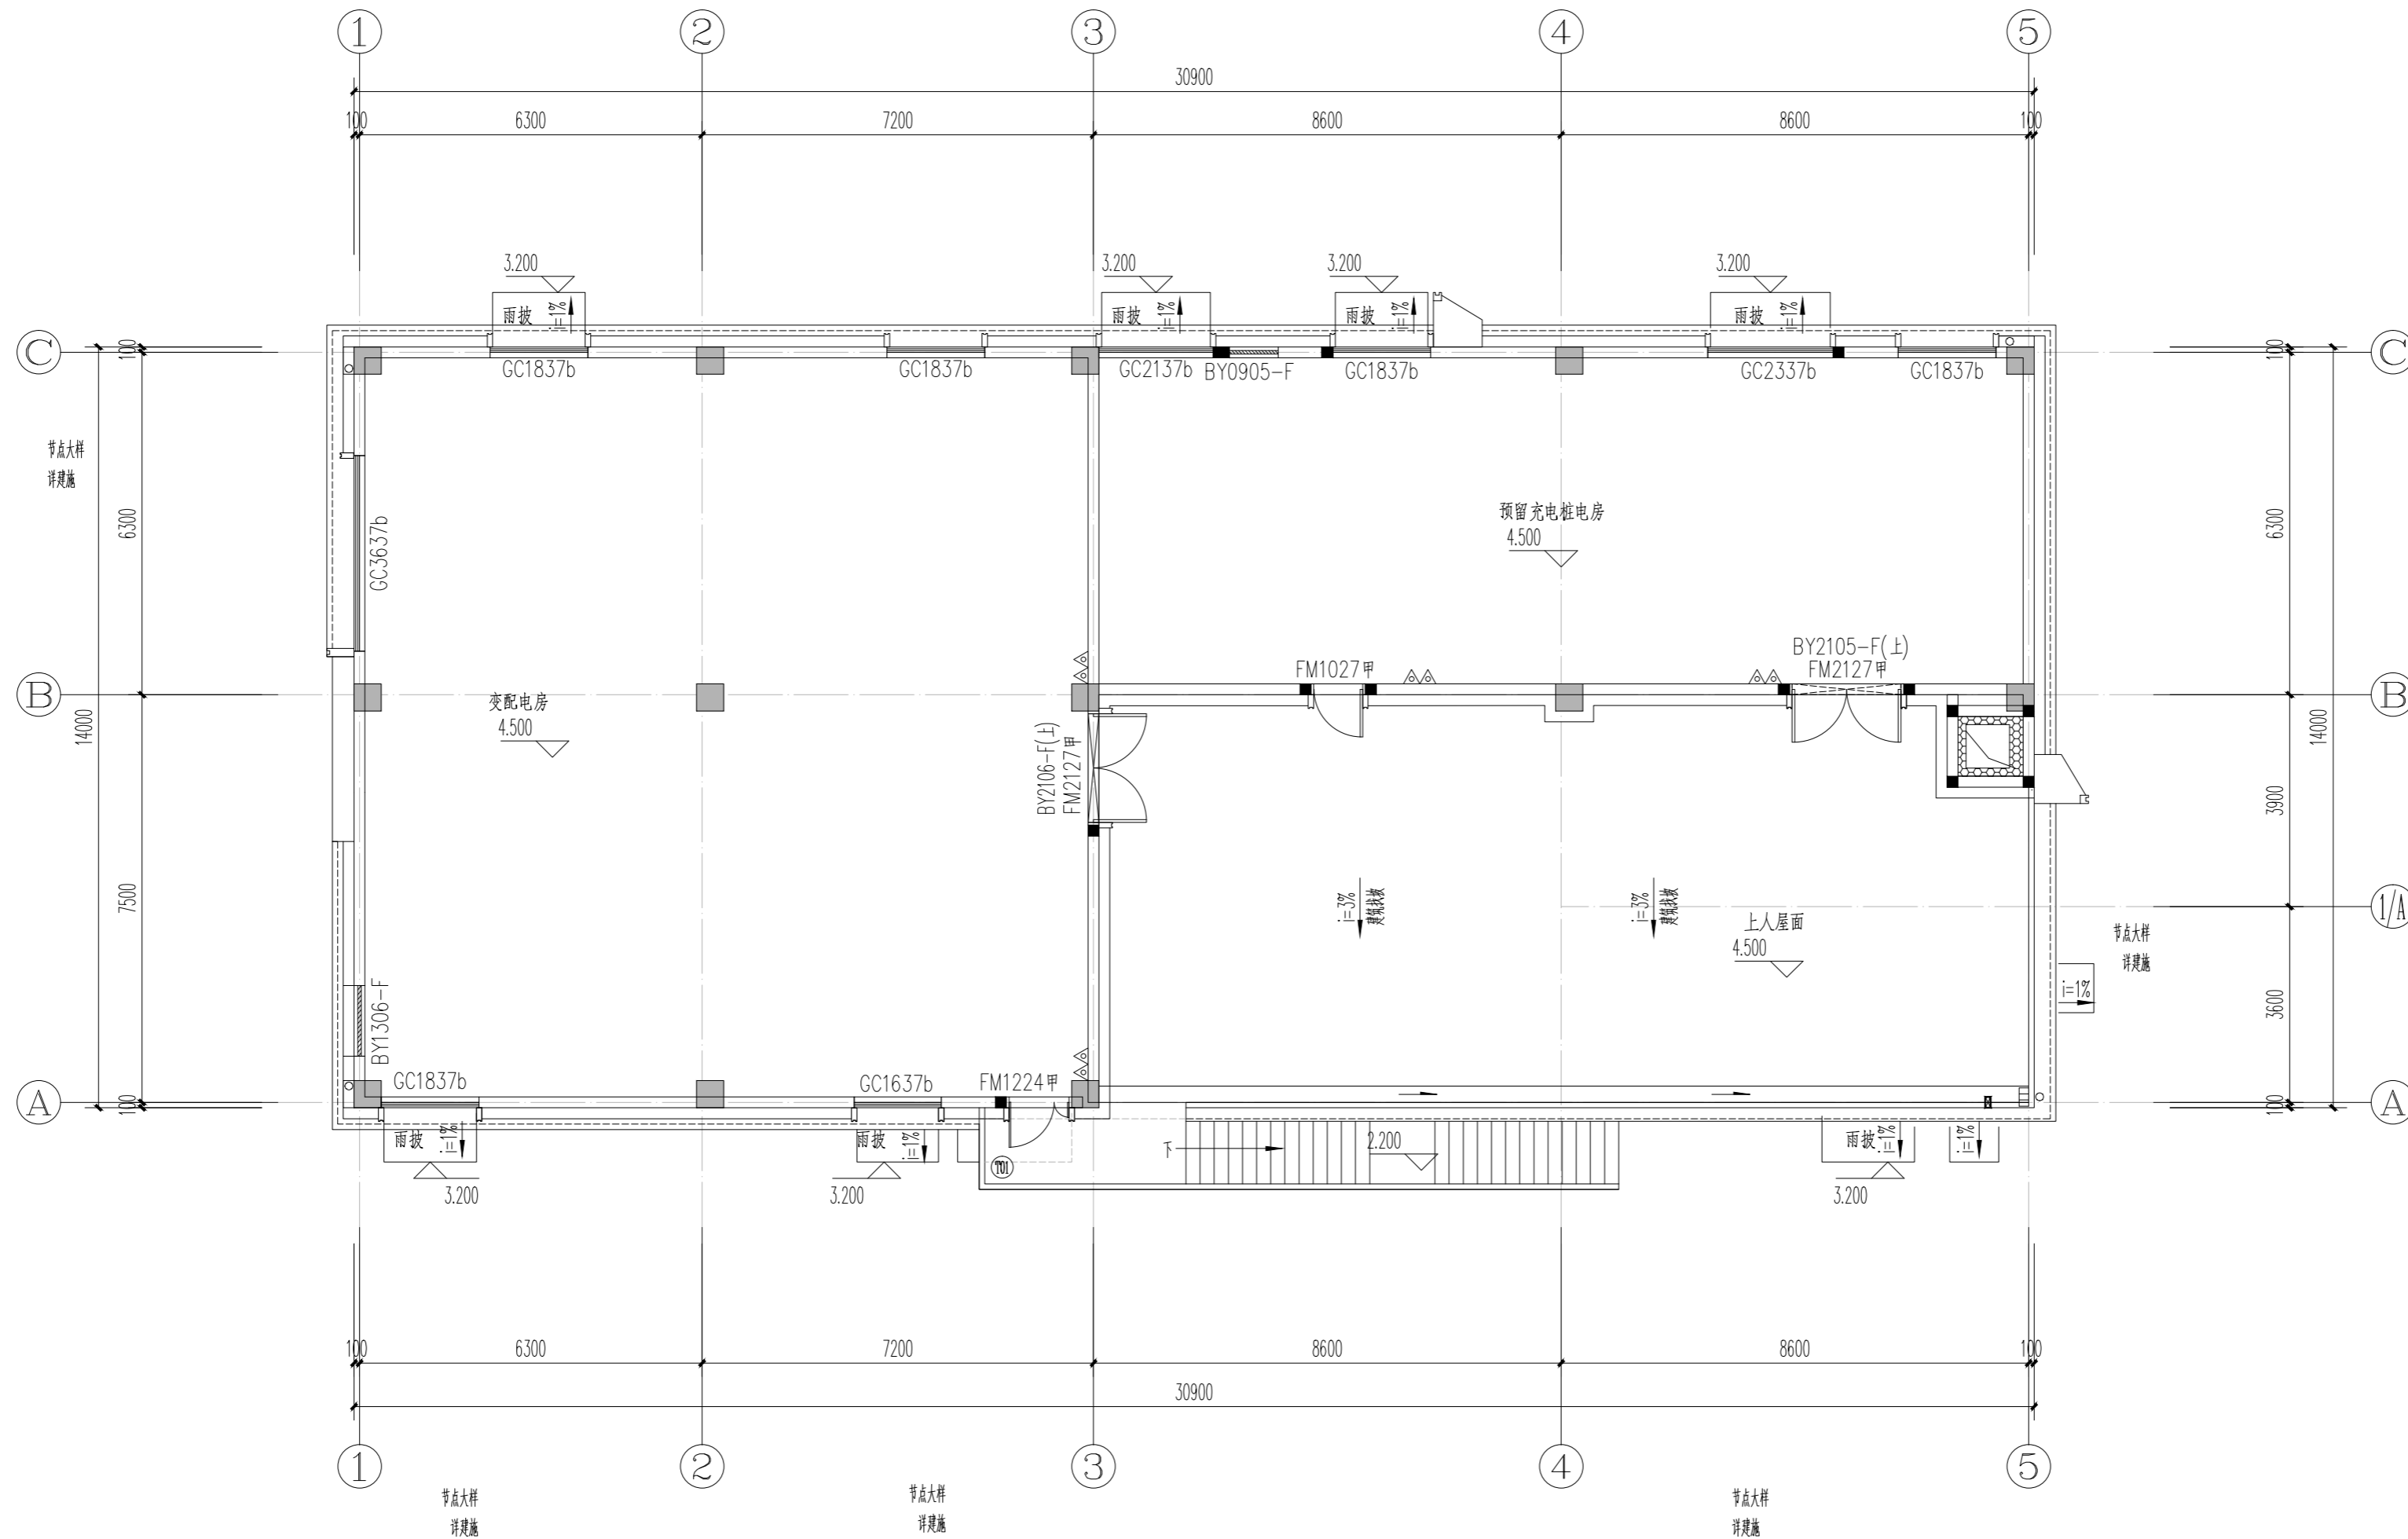

S5# 二层平面图 1:100



厦门中胜时代建筑设计有限公司
XIAMEN ZHONGSHENGSHIDAI ARCHITECTURAL DESIGN CO., LTD.

工程设计证书级别:甲级 证号:A235031087

特别声明:
1、本图纸未经许可,不得复制或引用!
2、本图纸未加盖设计图章无效;施工图未经审查机构批准合格的,不得用于施工!

备注:

版本号	日期	版本号	日期

注册工程师执业章

注册建筑师执业章

设计图章专用章

施工图审查批准证书号:

施工图审查批准单位:

建设单位:

星河颂小区二期

工程名称:

星河颂小区二期

子项目名称:

S5#


工程负责人	钱冰	
专业负责人	钱冰	
审核	郭真晶	
校对	孙国林	
设计	吴志栋	
制图	吴志栋	

图名:

S5# 二层平面图

工程编号	ZSSD202406-01	日期	
图别	建方	比例	1:100
图号	A1-02	版本	第 版

暖通			
建筑			
结构			
电气			
给排水			

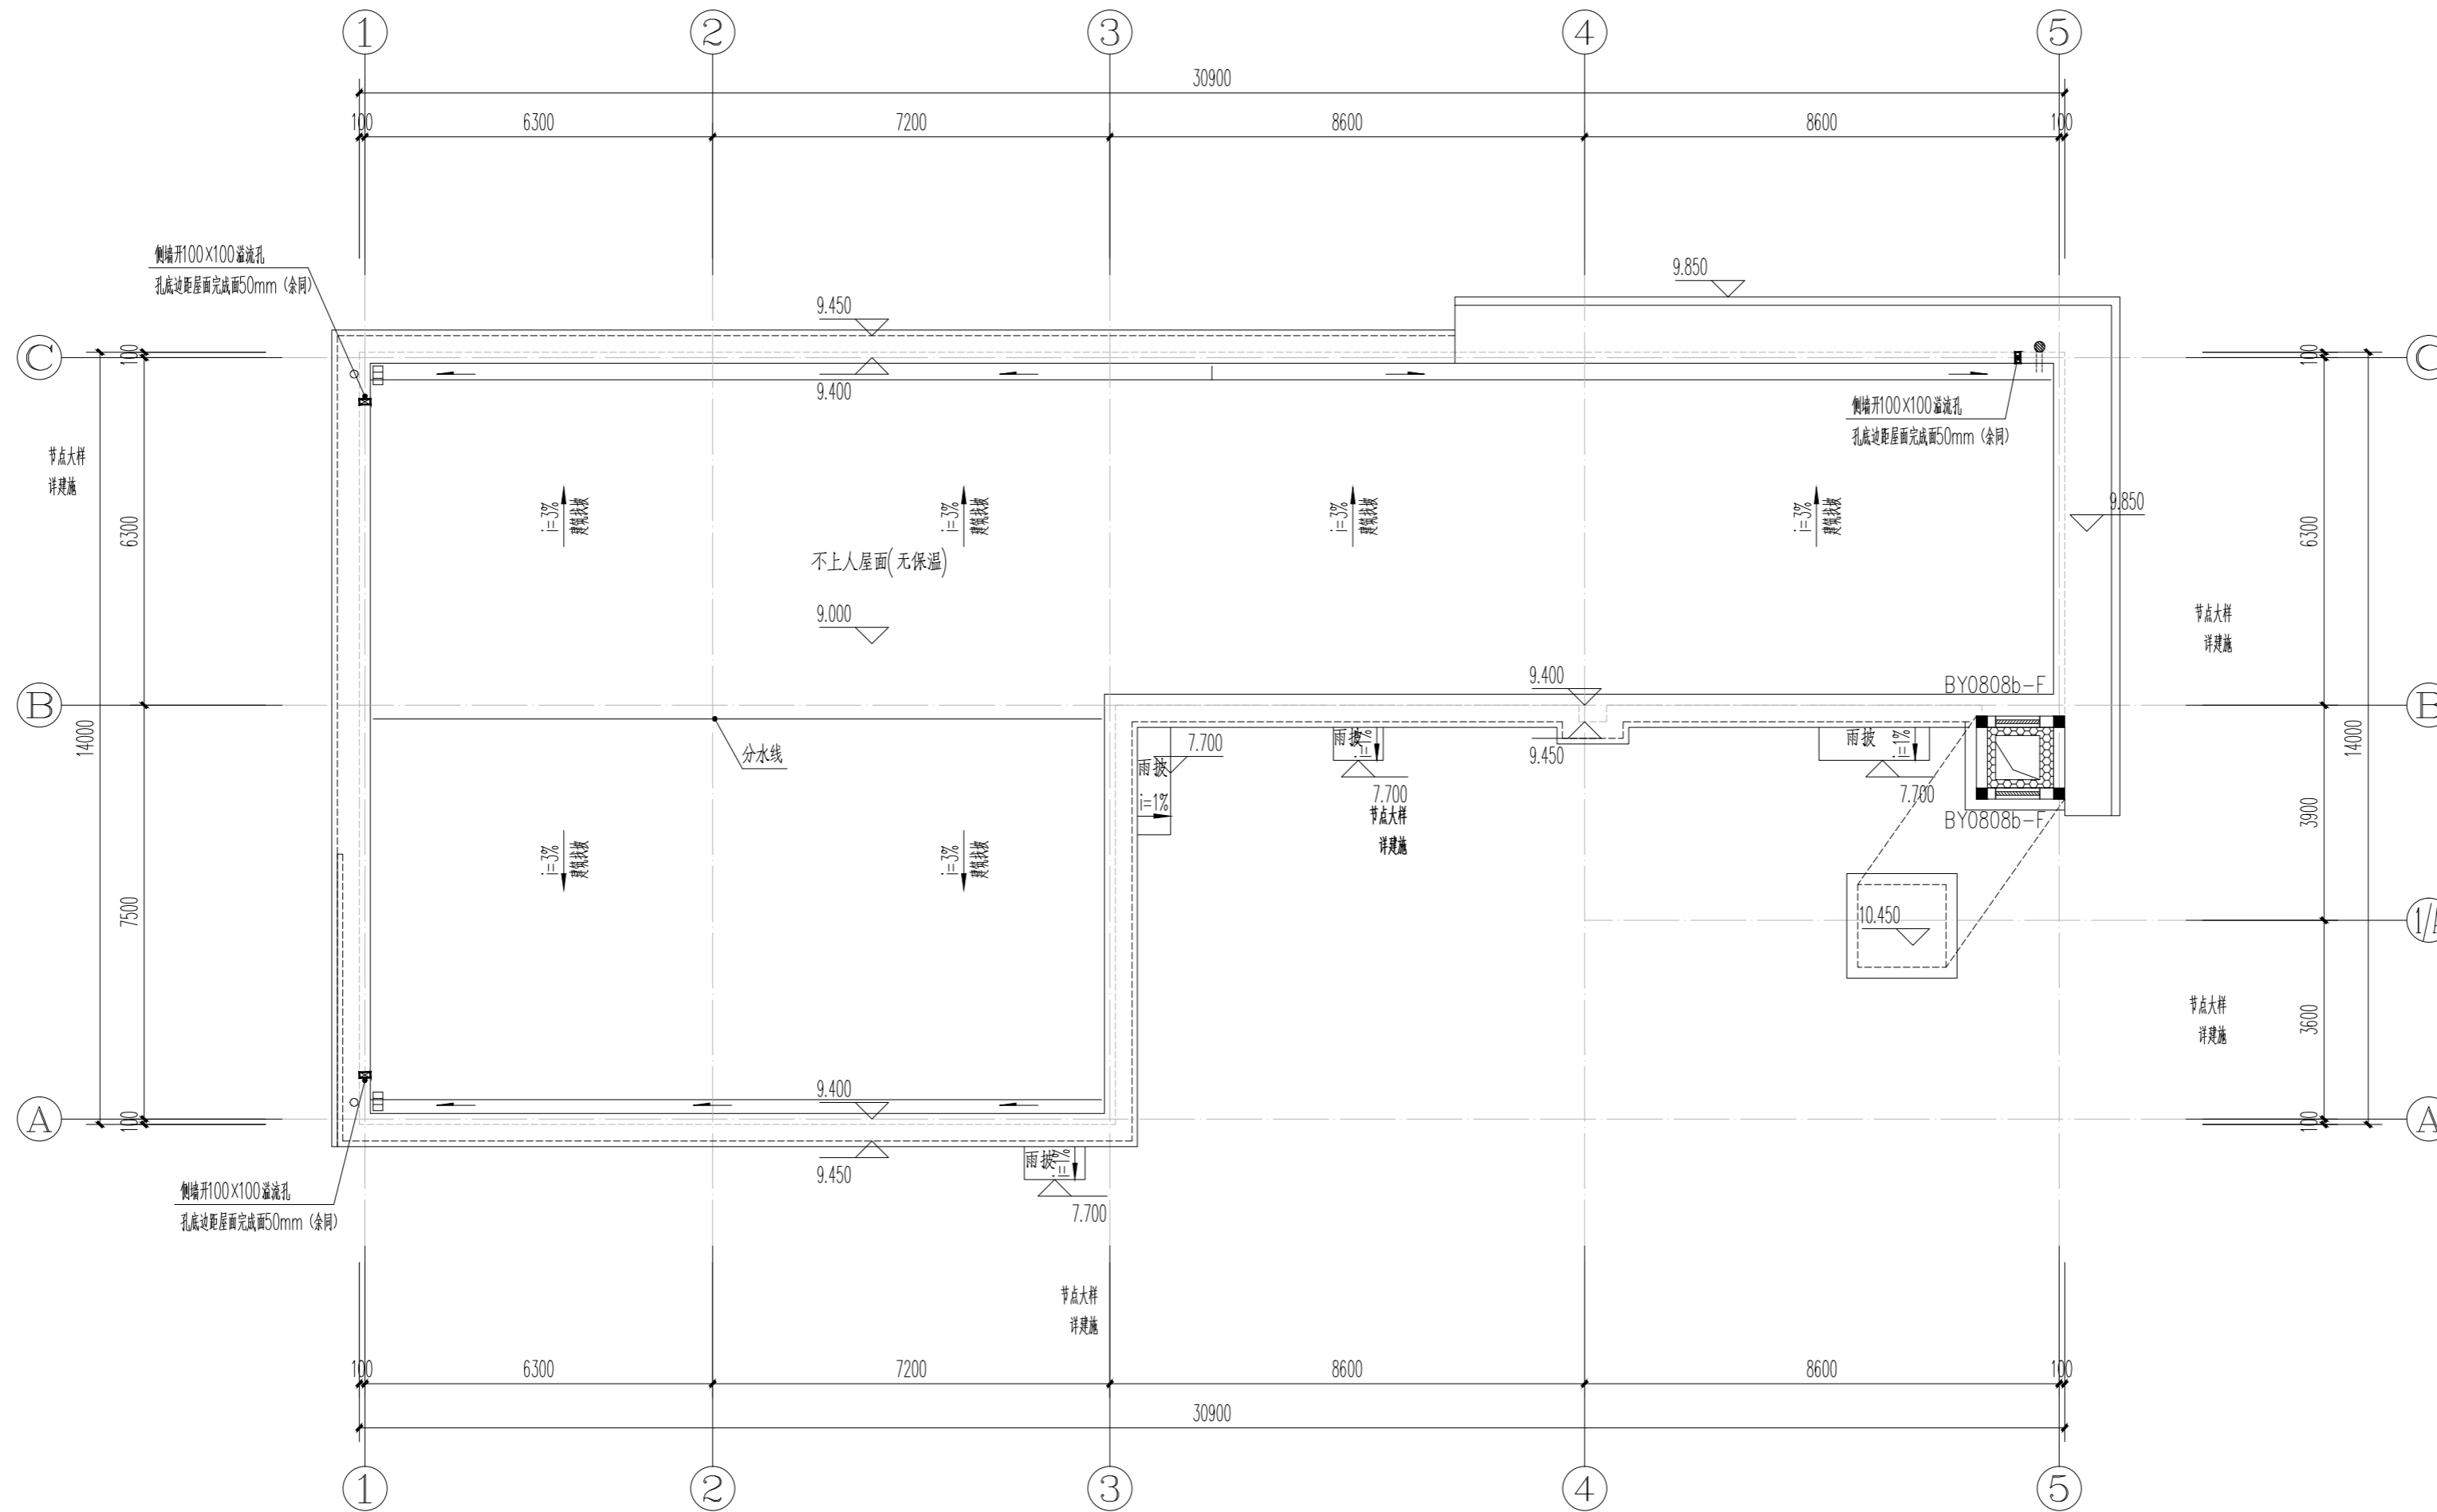

S5# 屋顶层平面图 1:100



中胜时代

厦门中胜时代建筑设计有限公司

XIAMEN ZHONGSHENGSHIDAI ARCHITECTURAL DESIGN CO., LTD.

工程设计证书级别:甲级 证号:A235031087

特别声明:
1、本图纸未经许可,不得复制或引用!
2、本图纸未加盖设计图章无效;施工图未经审查机构批准合格的,不得用于施工!

备注:

版本号	日期	版本号	日期

注册工程师执业章

注册建筑师执业章

设计图章专用章

施工图审查批准证书号:

施工图审查批准单位:

建设单位:
星河颂小区二期

工程名称:
星河颂小区二期

子项目名称:
S5#


工程负责人	钱冰	
专业负责人	钱冰	
审核	郭真晶	
校对	孙国林	
设计	吴志栋	
制图	吴志栋	

图名:


S5# 屋顶层平面图

工程编号	ZSSD202406-01	日期	
图别	建方	比例	1:100
图号	A1-03	版本	第 版

暖通
建筑
结构
电气
给排水

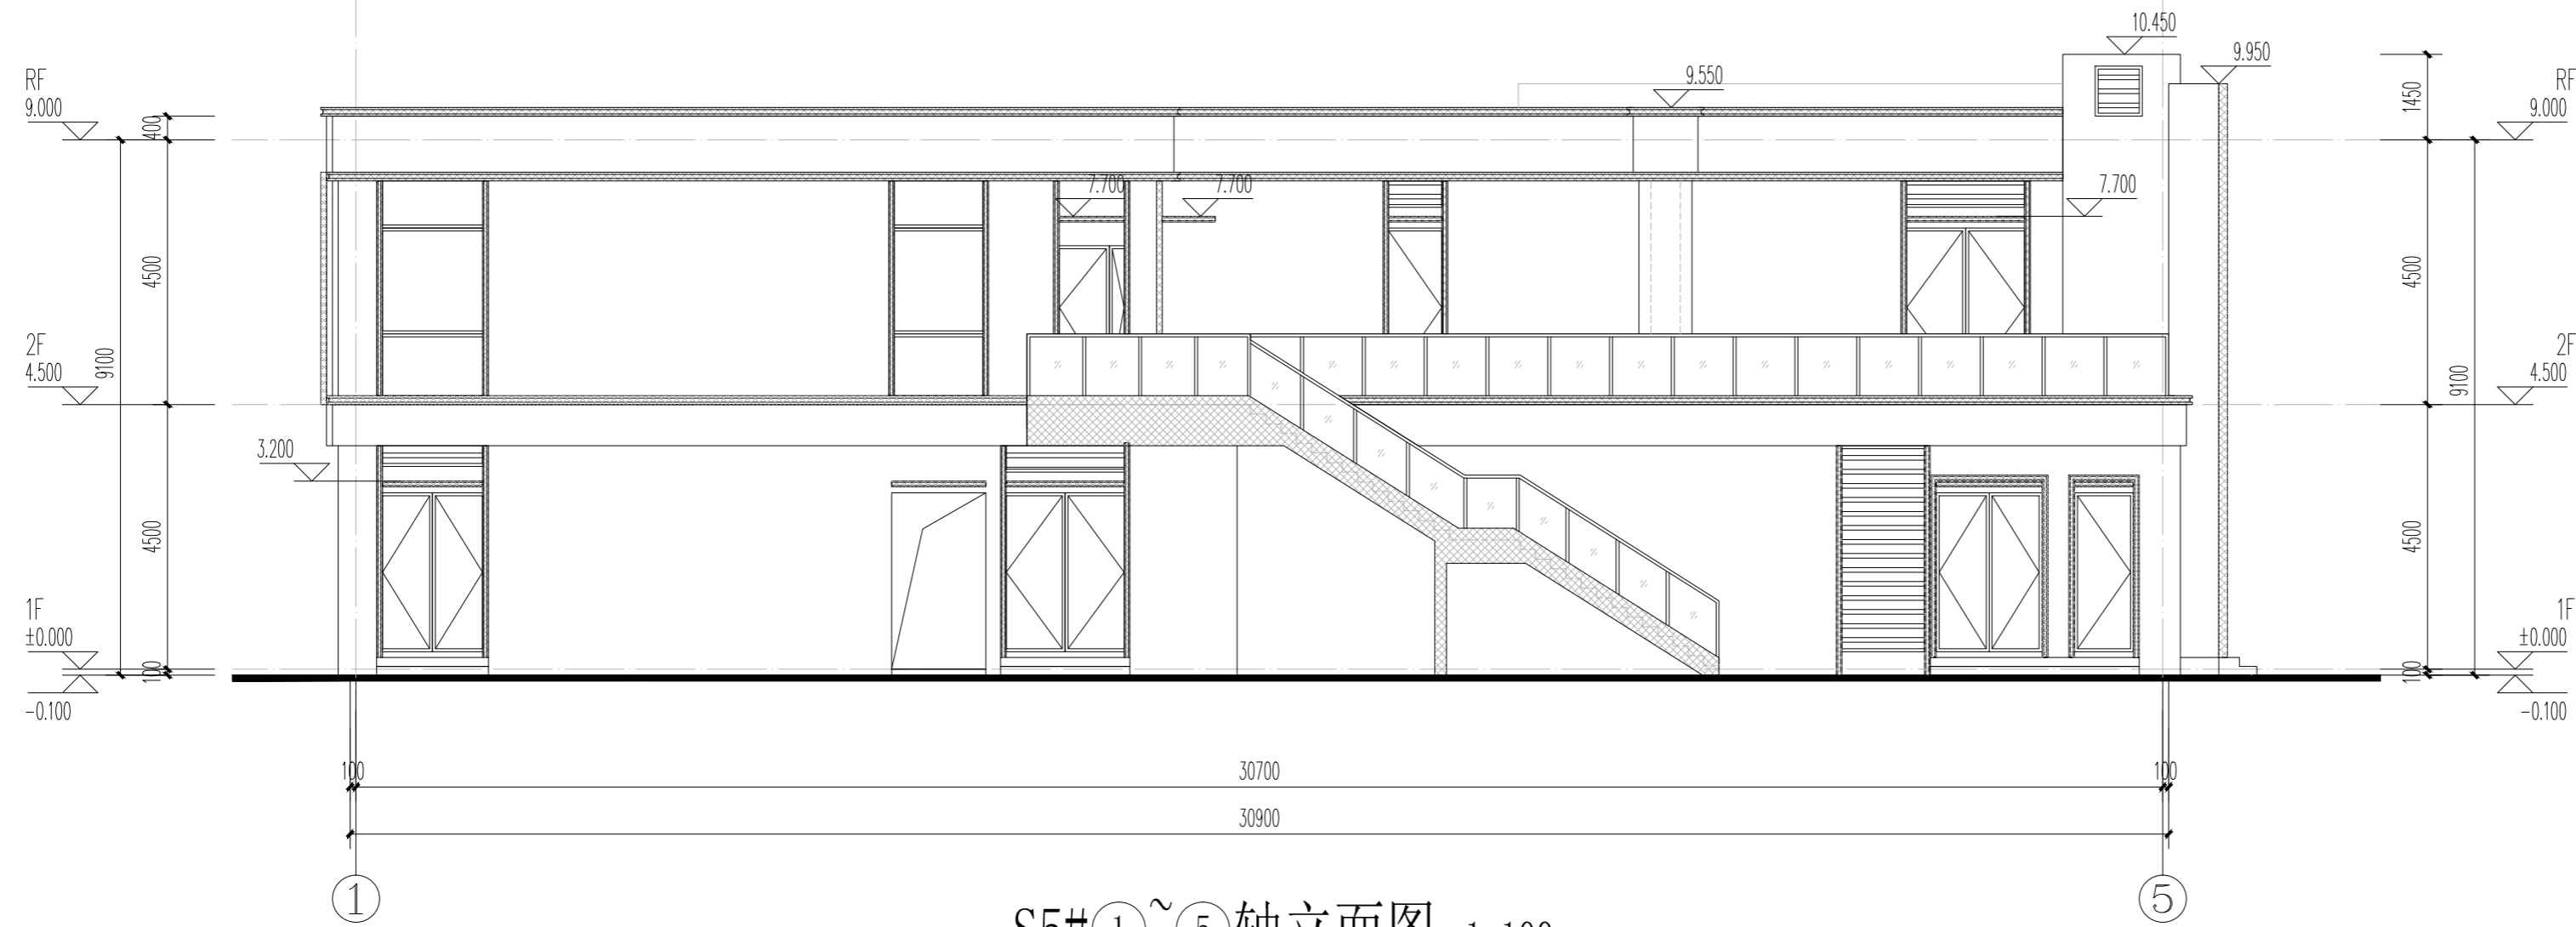

S5#①~⑤轴立面图 1:100

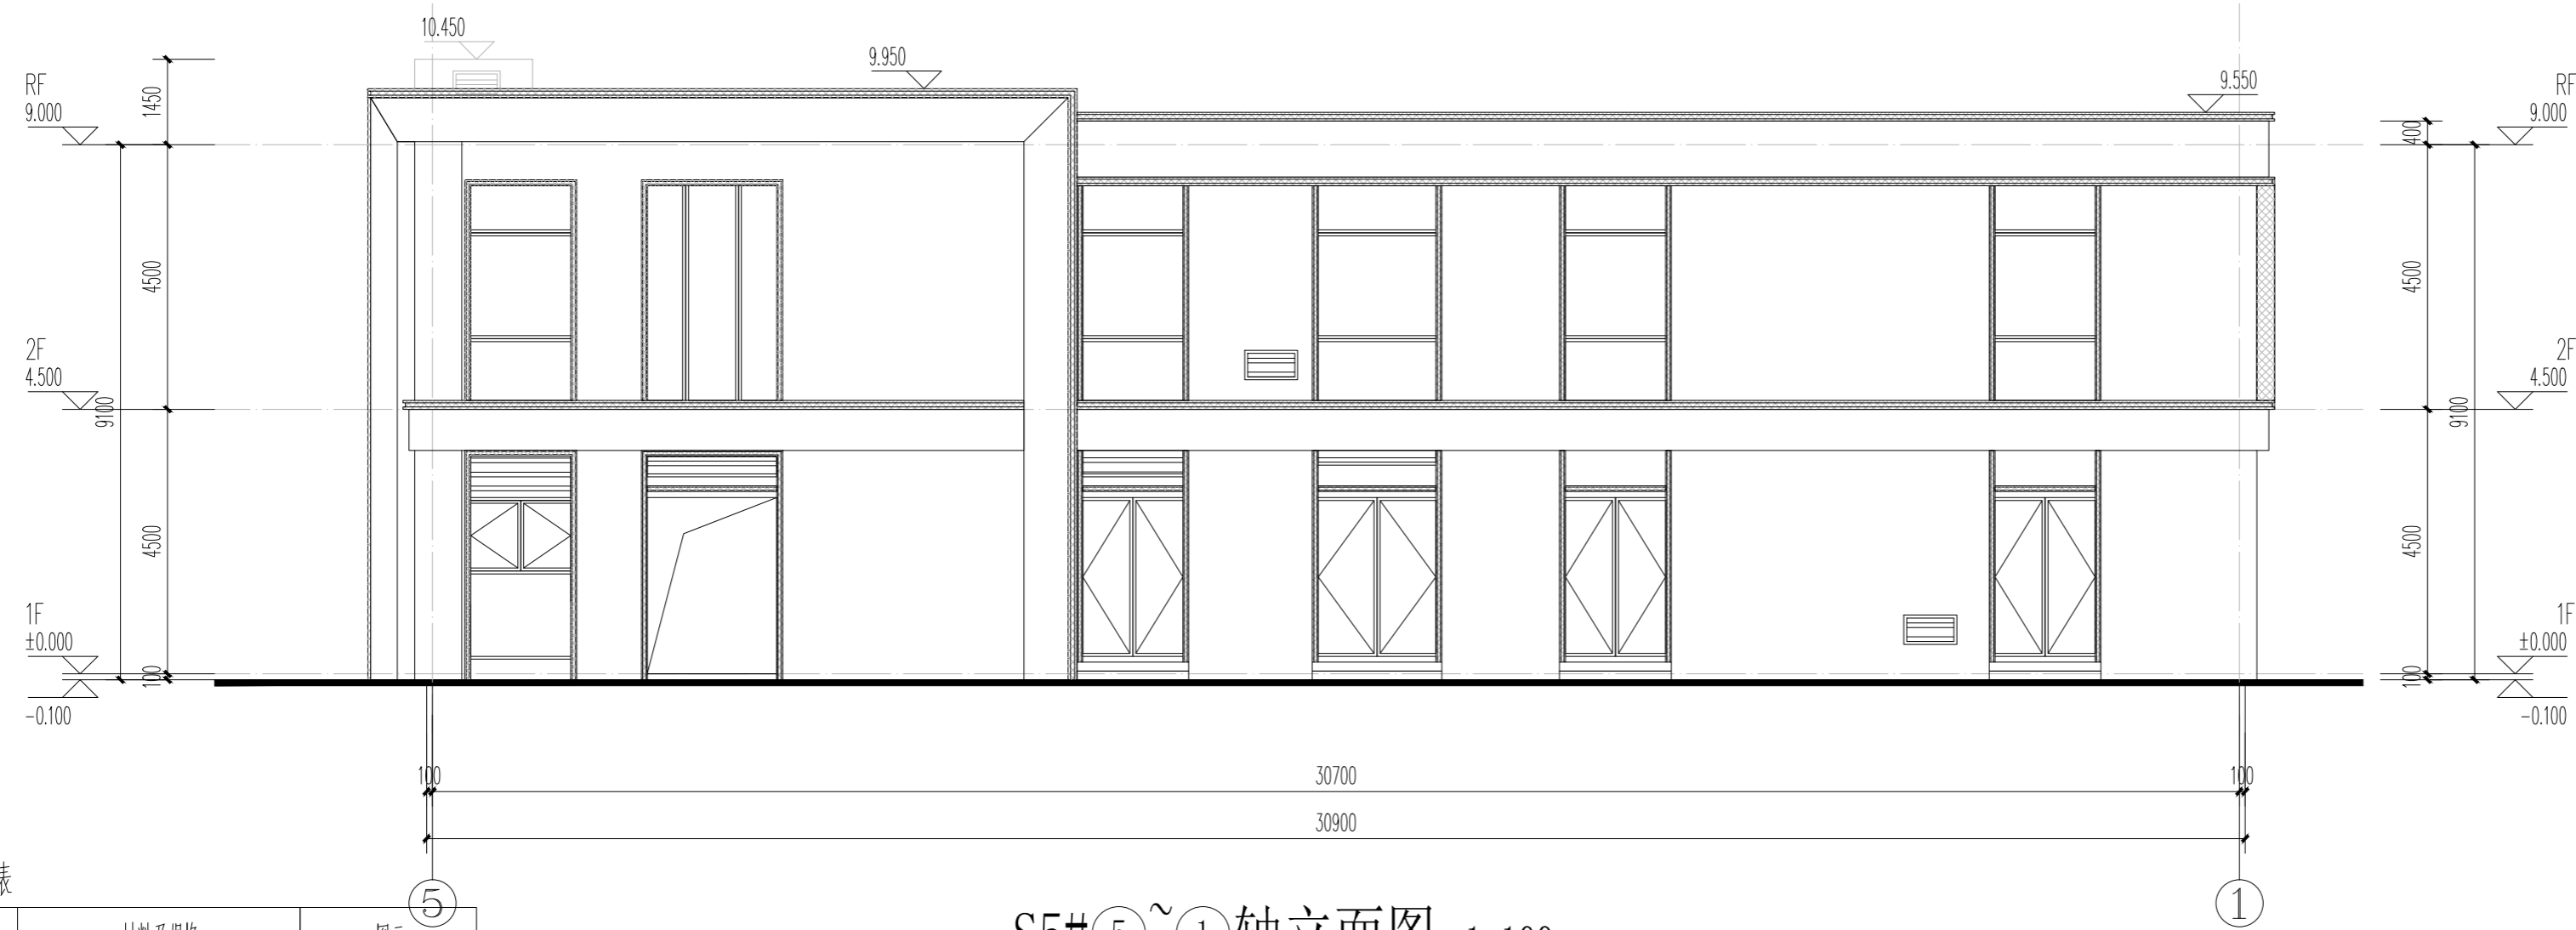

S5#⑤~①轴立面图 1:100

立面材料表

标号	材料及规格	图示
①	米黄色石材	
②	深灰色铝板	



中胜时代
厦门中胜时代建筑设计有限公司
XIAMEN ZHONGSHENGSHIDAI ARCHITECTURAL DESIGN CO., LTD.
工程设计证书级别:甲级 证号:A235031087

特别声明:
1、本图纸未经许可,不得复制或引用!
2、本图纸未加盖设计图章无效;施工图未经审查机构批准合格的,不得用于施工!

备注:

版本号	日期	版本号	日期

注册工程师执业章

注册建筑师执业章

设计图章专用章

施工图审查批准证书号:

施工图审查批准单位:

建设单位:

星河颂小区二期

工程名称:

星河颂小区二期

子项目名称:

S5#


工程负责人	钱冰	
专业负责人	钱冰	
审核	郭真晶	
校对	孙国林	
设计	吴志栋	
制图	吴志栋	

图名:


S5#①~⑤轴立面图
S5#⑤~①轴立面图

工程编号	ZSSD202406-01	日期	
图别	建方	比例	1:100
图号	A2-01	版本	第 版

暖通
建筑
结构
电气
给排水

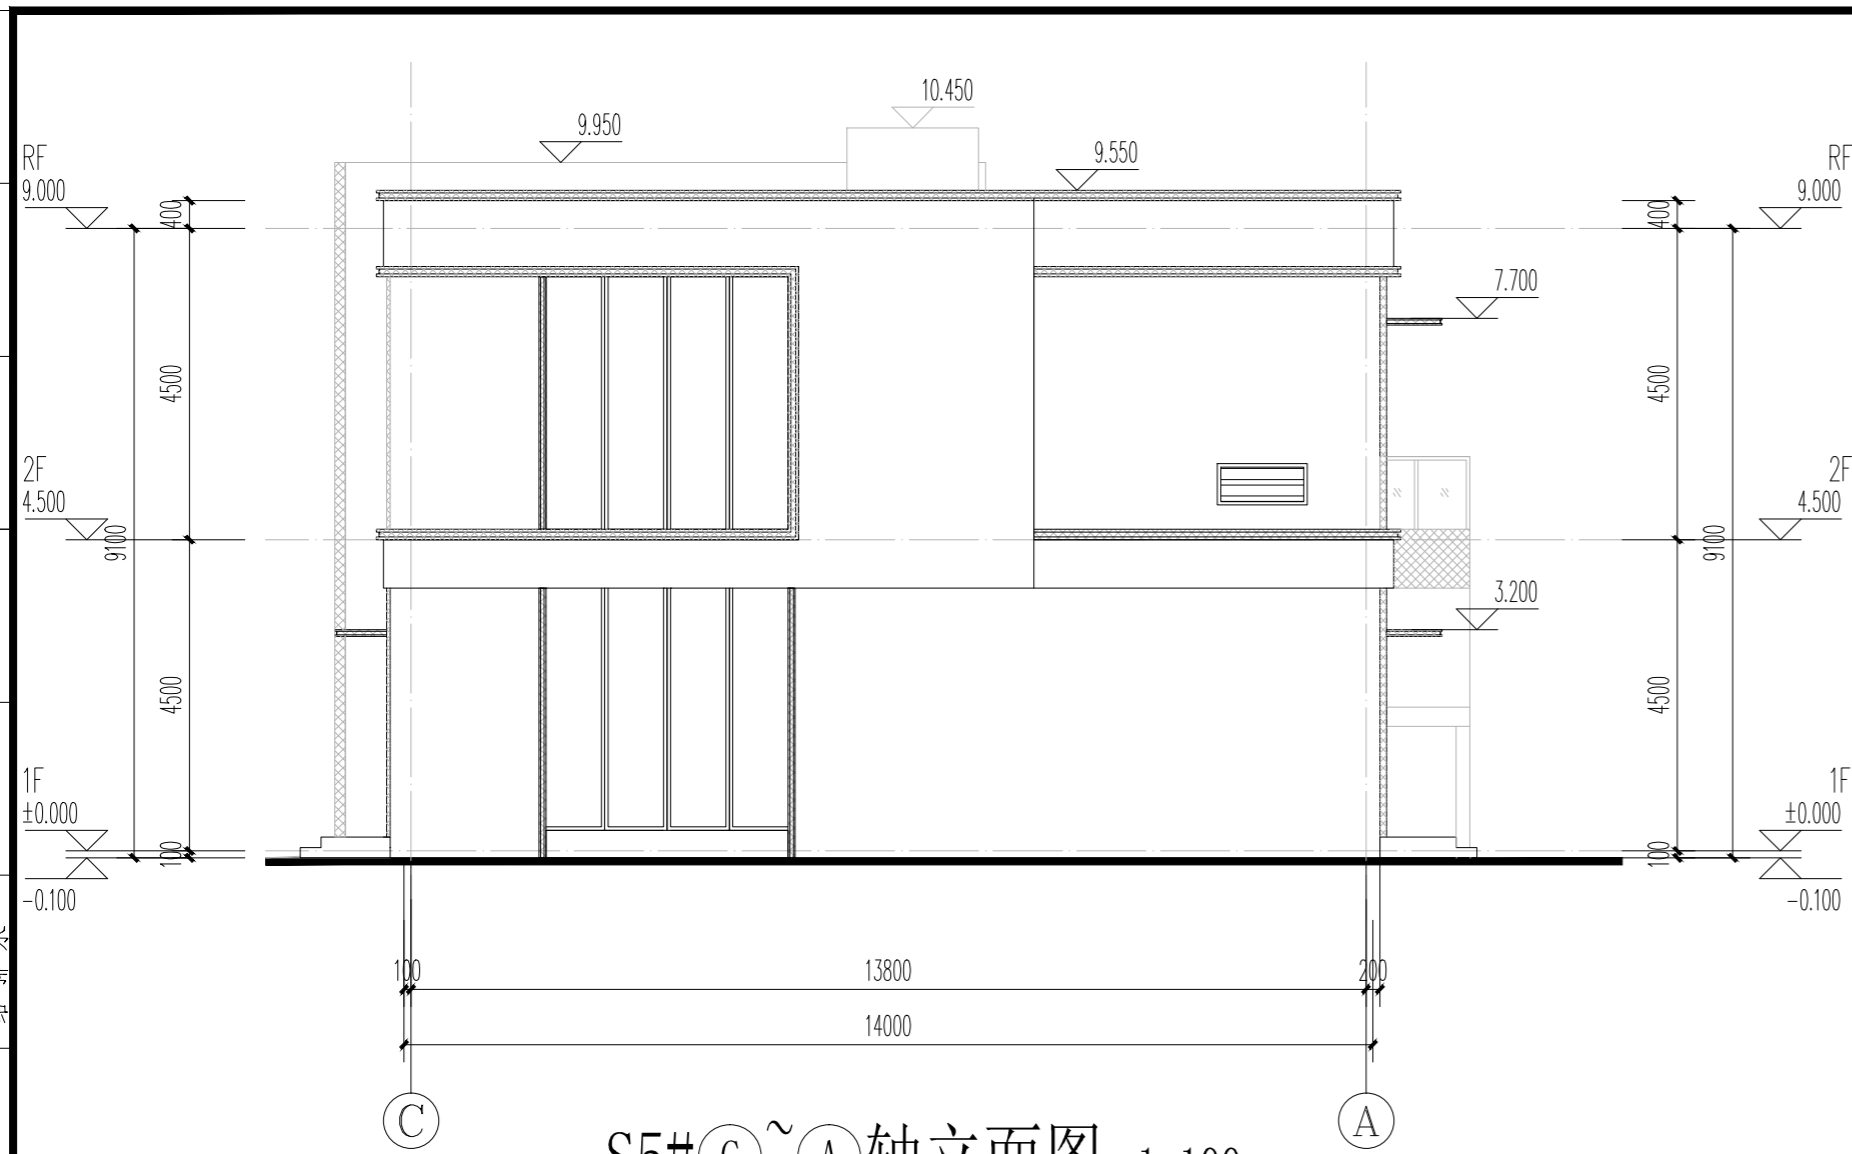

S5#(C)~(A)轴立面图 1:100

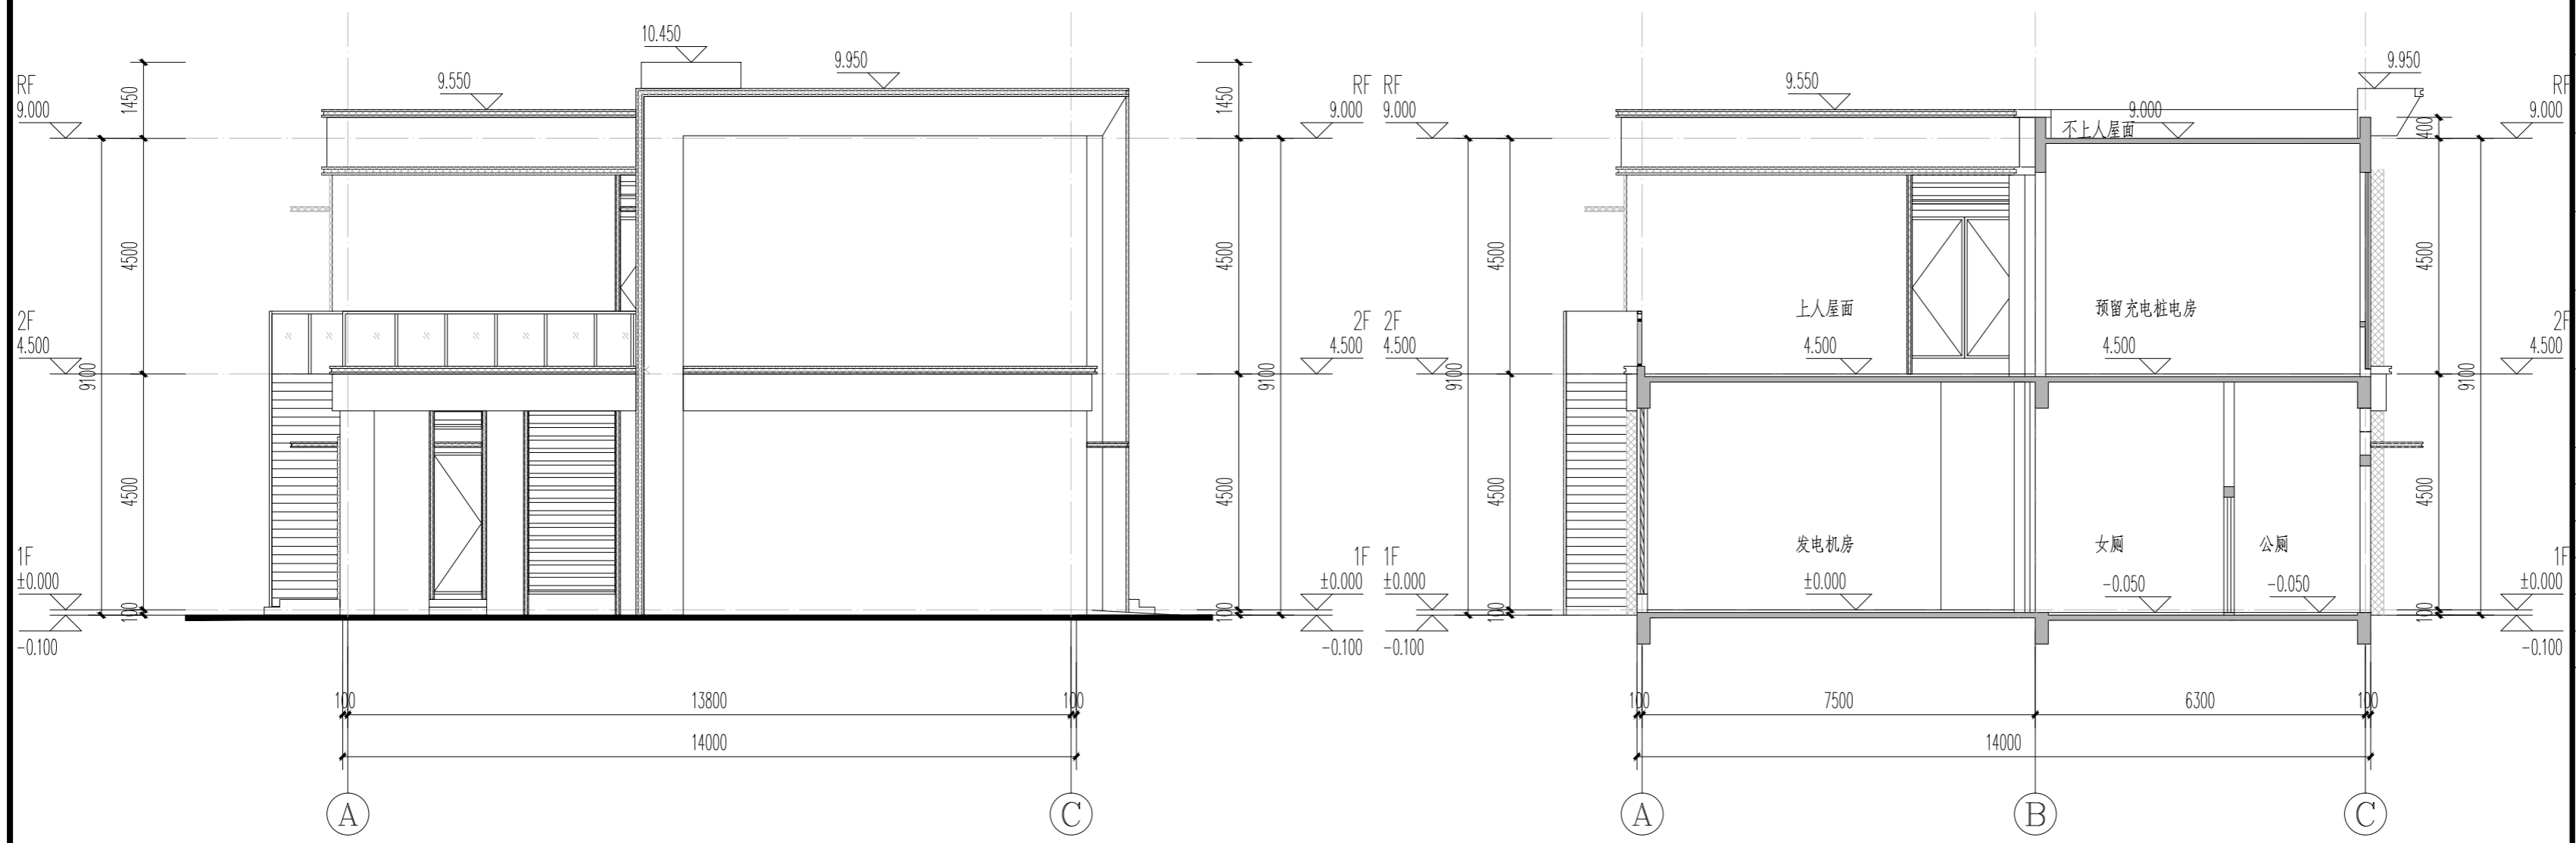

S5#(A)~(C)轴立面图 1:100

1-1剖面图 1:100

立面材料表

标号	材料及规格	图示
①	米黄色石材	
②	深灰色铝板	



中胜时代
厦门中胜时代建筑设计有限公司
XIAMEN ZHONGSHENGSHIDAI ARCHITECTURAL DESIGN CO., LTD.
工程设计证书级别:甲级 证号:A235031087

特别声明:
1、本图纸未经许可,不得复制或引用!
2、本图纸未加盖设计图章无效;施工图未经审查机构批准合格的,不得用于施工!

备注:

版本号	日期	版本号	日期

注册工程师执业章

注册建筑师执业章

设计图章专用章

施工图审查批准证书号:

施工图审查批准单位:

建设单位:

星河颂小区二期


工程名称:
星河颂小区二期

子项目名称:
S5#


工程负责人	钱冰	钱冰
专业负责人	钱冰	钱冰
审核	郭真晶	郭真晶
校对	孙国林	孙国林
设计	吴志栋	吴志栋
制图	吴志栋	吴志栋

图名:
S5#(A)~(C)轴立面图
S5#(C)~(A)轴立面图
1-1剖面图


工程编号	ZSSD202406-01	日期	
图别	建方	比例	1:100
图号	A2-02	版本	第 版

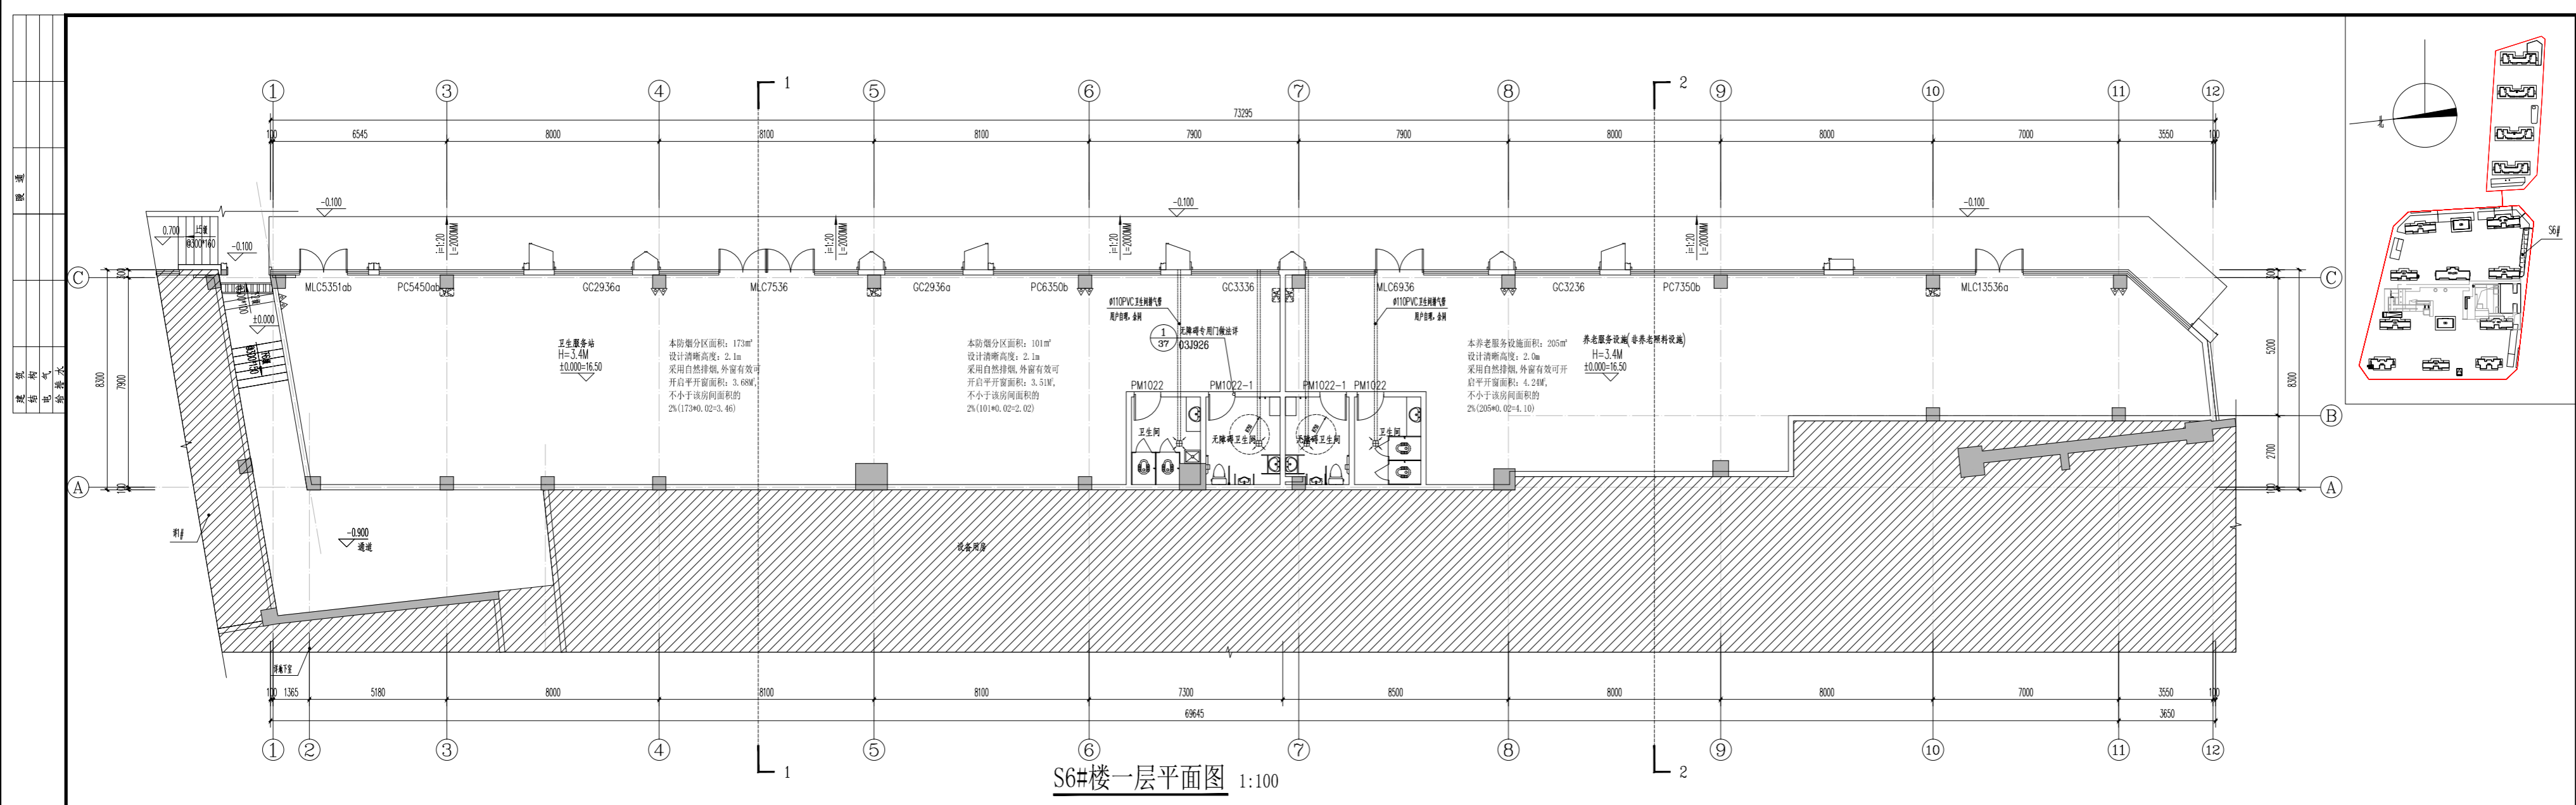

S6#楼一层平面图 1:100

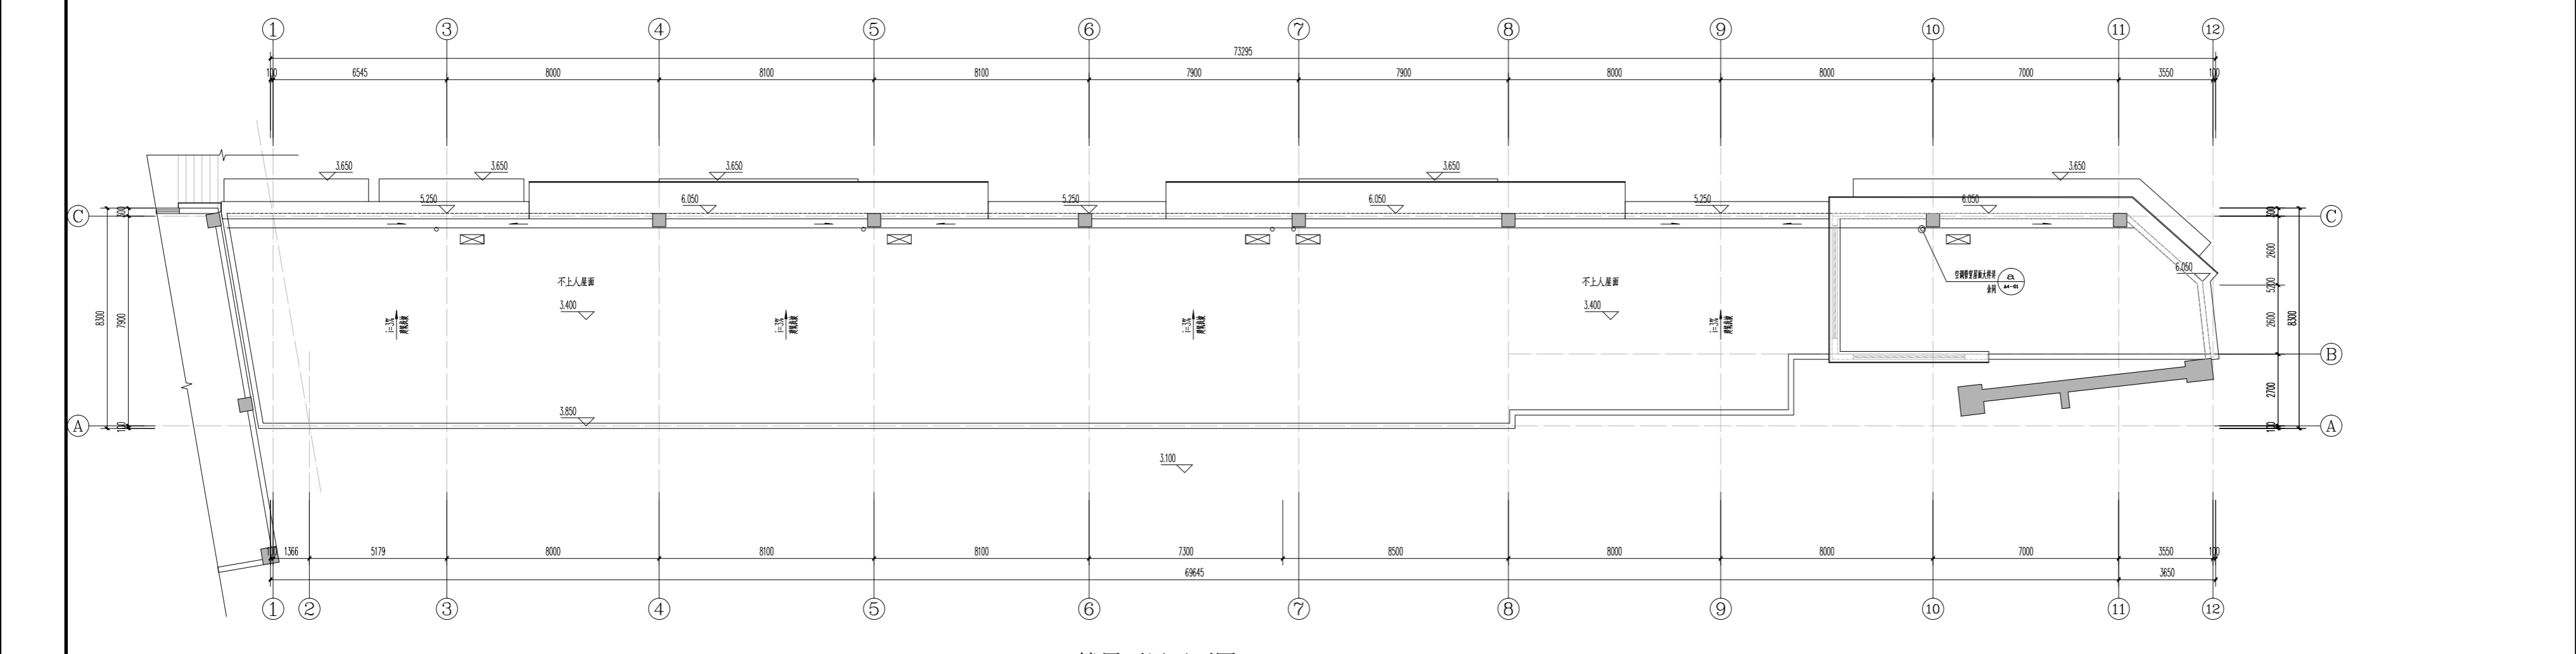

S6#楼屋面层平面图 1:100

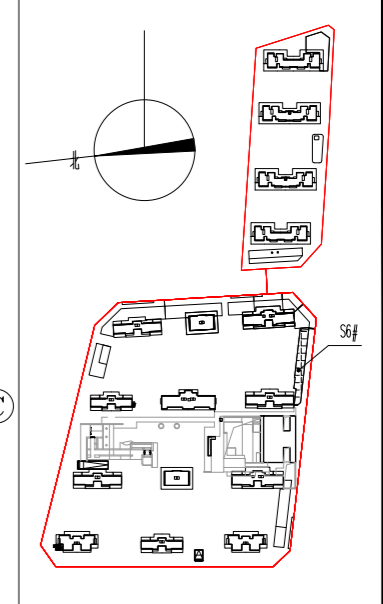

ZHONG SHENG AGE
中胜时代
 厦门中胜时代建筑设计有限公司
 XIAMEN ZHONGSHENGAGE ARCHITECTURAL DESIGN CO., LTD.
 工程设计证书级别:甲级 证号:A135031087

 备注:

版本号	日期	版本号	日期


注册工程师执业章
 注册建筑师执业章
 设计图纸专用章
 施工图审查批准证书号:
 施工图审查批准单位:
 建设单位:
 福建茂华房地产开发有限公司
 工程名称:
 星河颂小区二期
 子项目名称:
 S6#

工程负责人	钱冰	钱冰
专业负责人	钱冰	钱冰
审核	曾真晶	曾真晶
校对	孙国林	孙国林
设计	吴志栋	吴志栋
制图	吴志栋	吴志栋


S6#一层平面图
 S6#屋面层平面图

工程编号	ZSS0202406-01	日期	
图别	建方	比例	1:100
图号	A1-01	版本	第 版


图名	图号	比例	日期
设计			
审核			
制图			
修改			

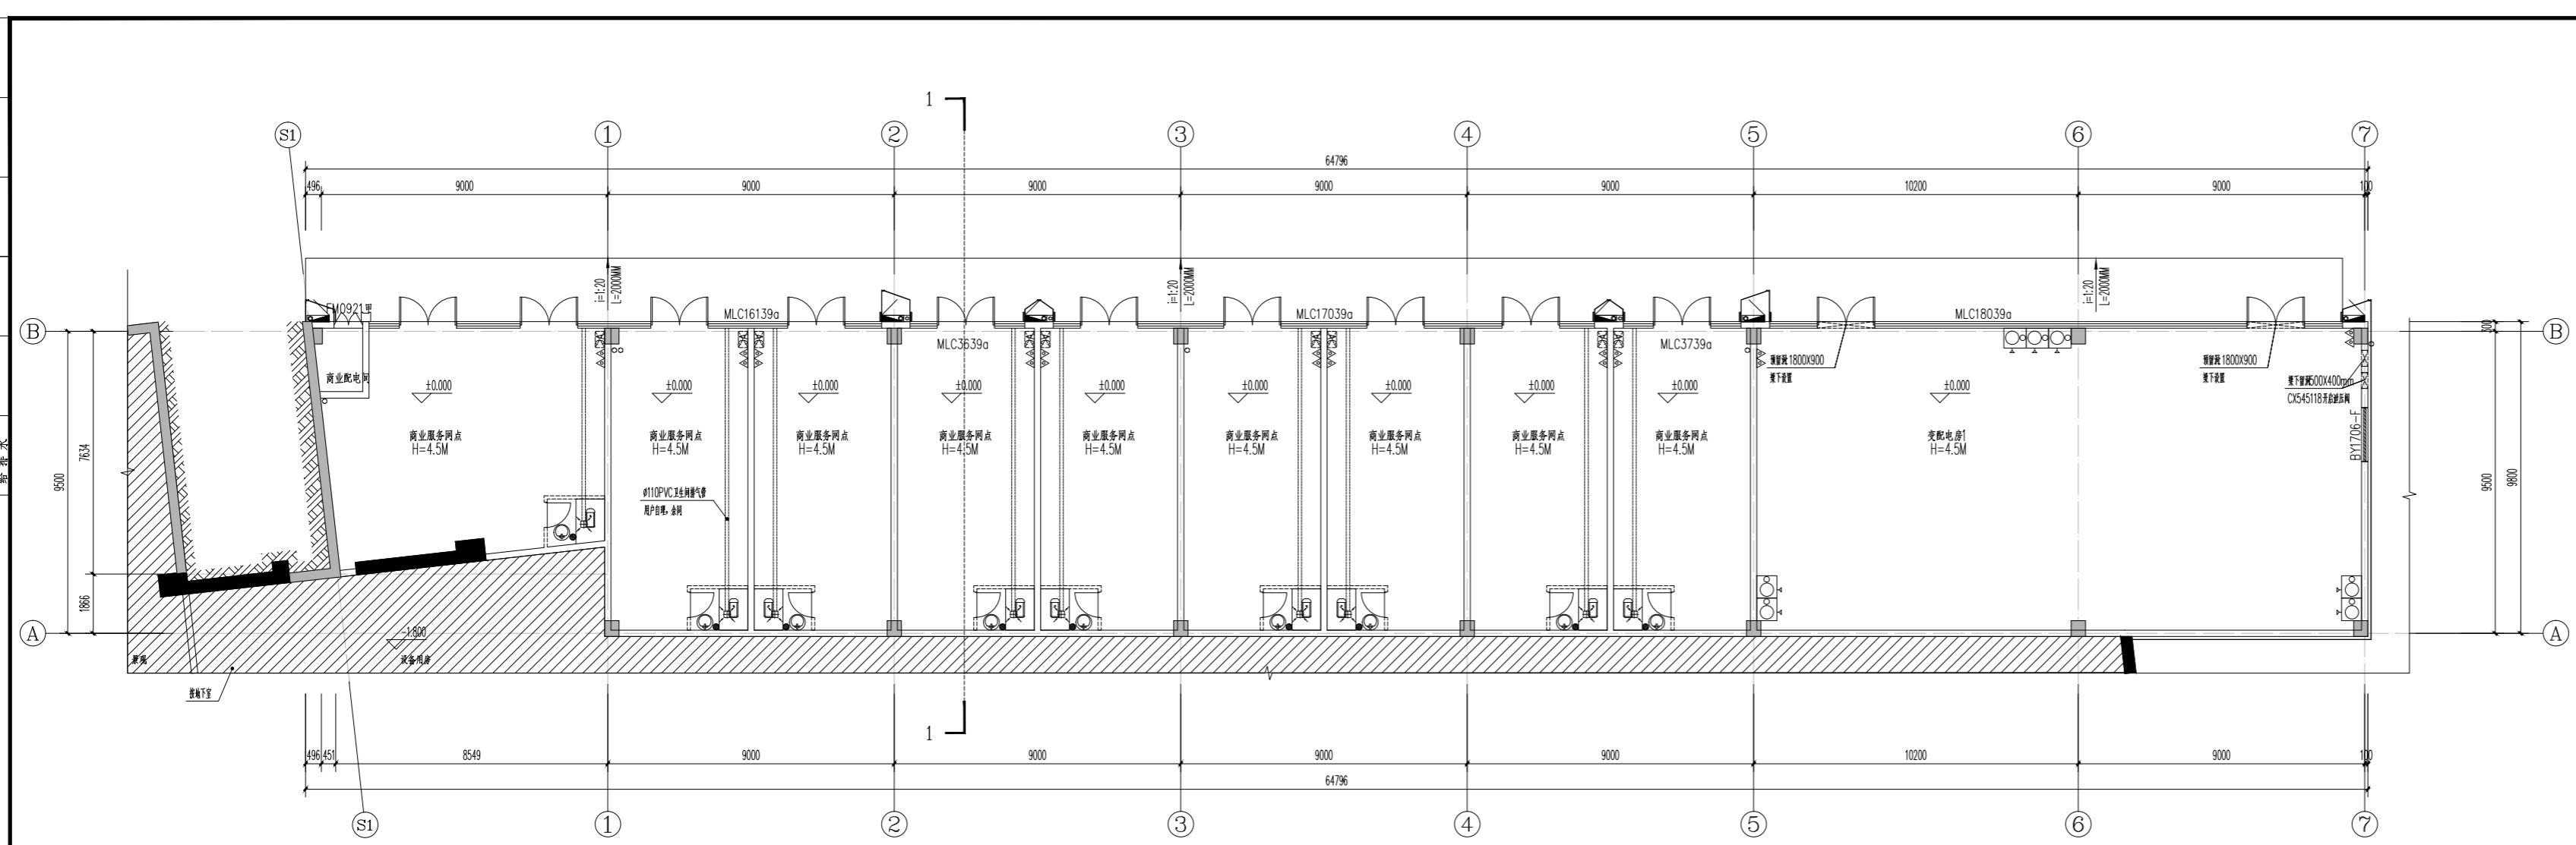

S7#楼一层平面图 1:100

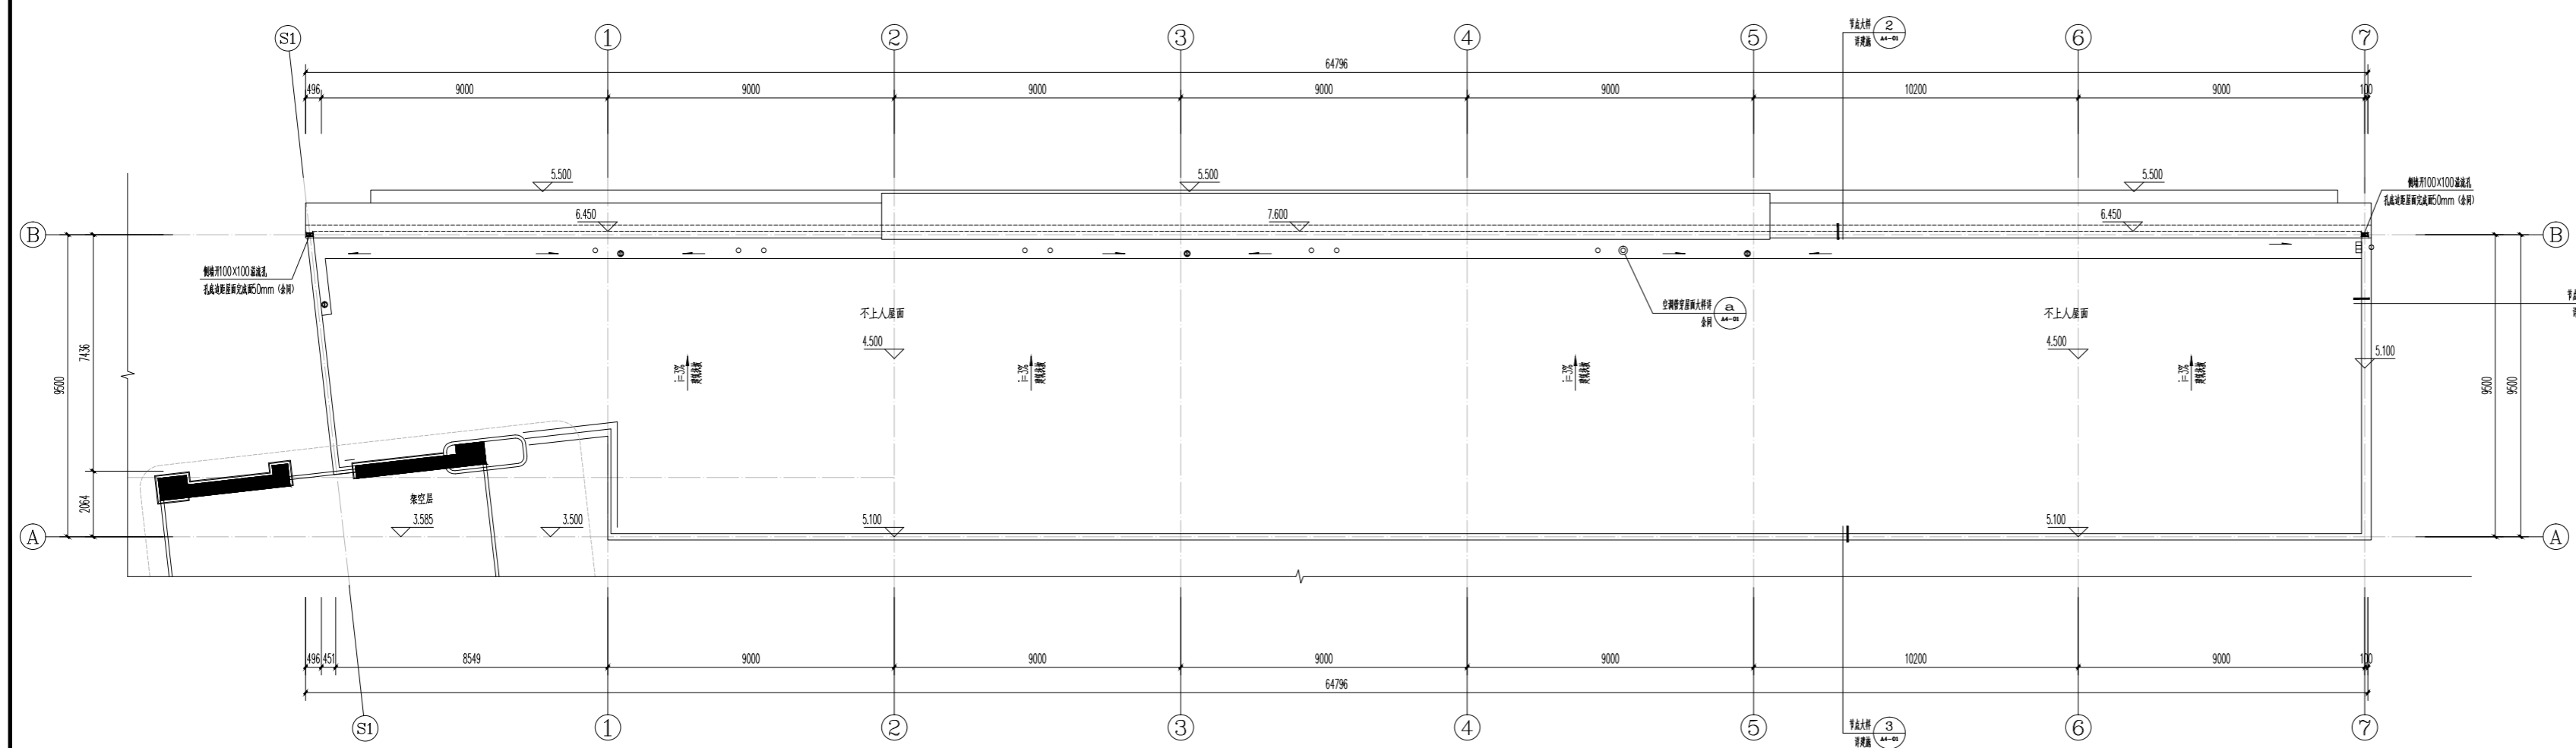

S7#楼屋面层平面图 1:100

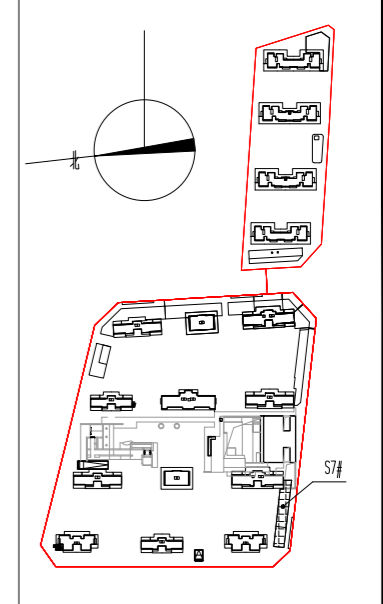

ZHONG SHENG SHI DAI
中胜时代
 厦门中胜时代建筑设计有限公司
 XIAMEN ZHONGSHENGSHI DAI ARCHITECTURAL DESIGN CO., LTD.
 工程设计证书级别:甲级 证号:A135031087

 备注:

版本号	日期	版本号	日期
4.0	2026.04		

注册工程师执业章	
注册建筑师执业章	
设计图纸专用章	
施工图审查批准证书号:	
施工图审查批准单位:	
建设单位:	福建茂华房地产开发有限公司
工程名称:	星河颂小区二期
子项目名称:	S7#
工程负责人	钱冰
专业负责人	钱冰
审核	曾真晶
校对	孙国林
设计	吴志栋
制图	吴志栋

工程编号	ZSS0202406-01	日期	
图别	建方	比例	1:100
图号	A1-01	版本	第 1 版




厦门中胜时代建筑设计有限公司
XIAMEN ZHONGSHENG AGE ARCHITECTURAL DESIGN CO., LTD.


工程设计证书级别: 甲级 证号: A135031087

特别声明:
1. 本图纸未经许可, 不得复制或引用;
2. 本图纸未加盖设计师或工程师章, 施工期间未经审核机构批准合格, 不得用于施工。


备注:

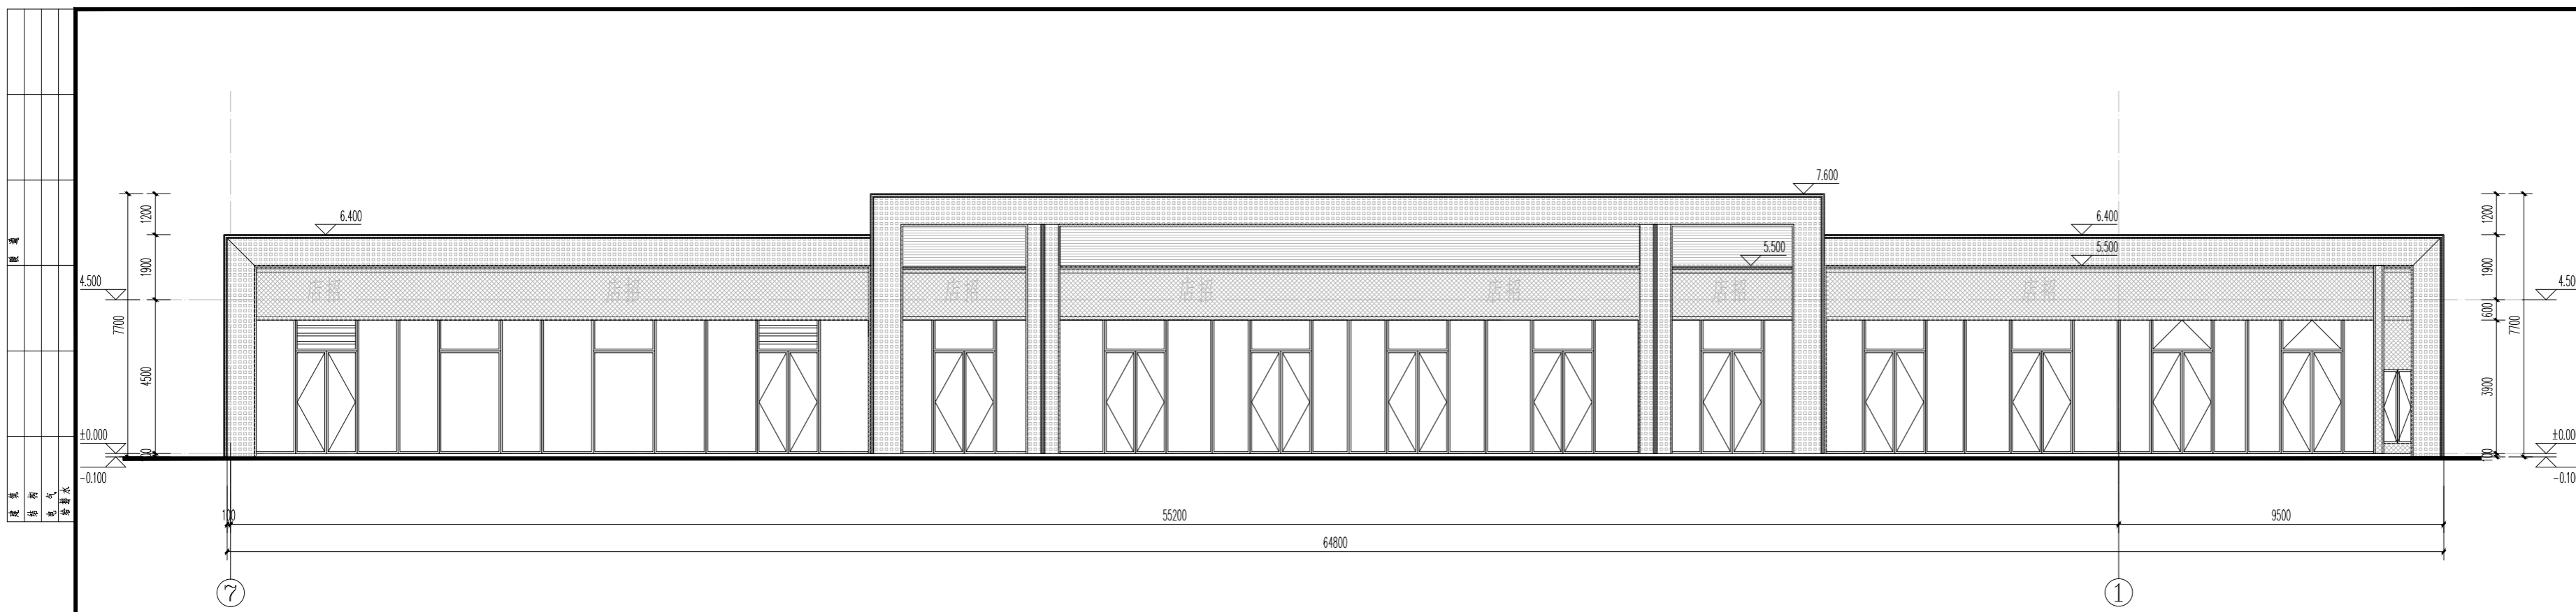

S7#⑧~①轴立面图 1:100

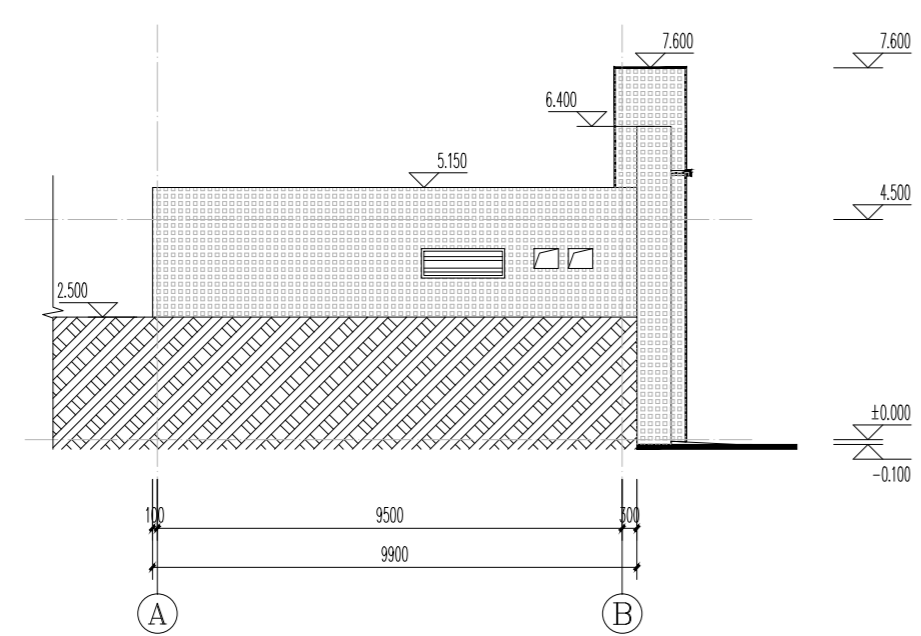

S7#①~②轴立面图 1:100

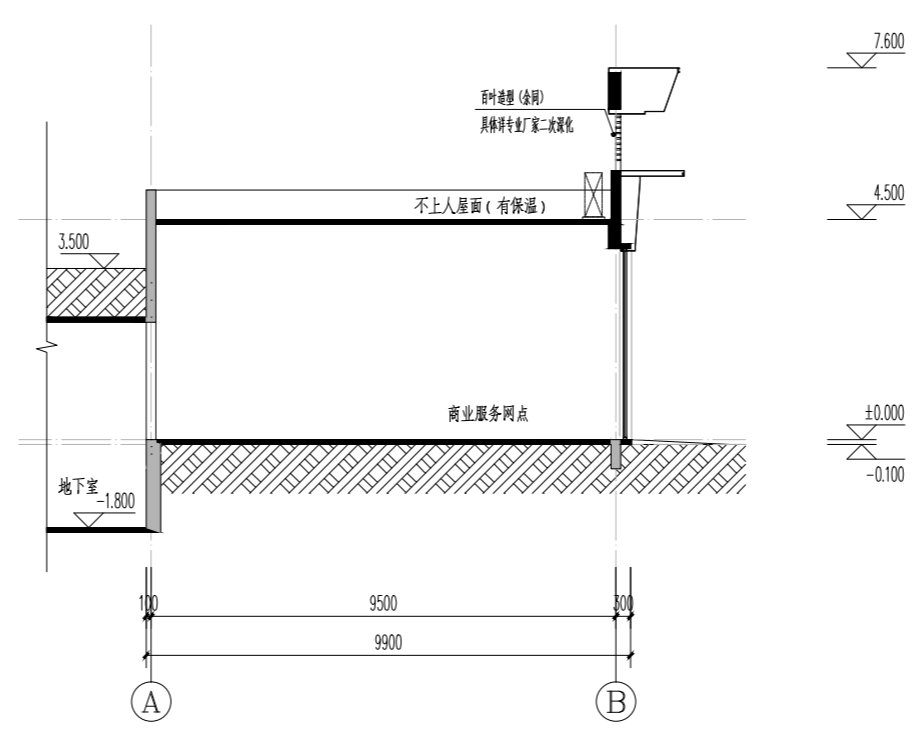

1-1剖面图 1:100

版本号	日期	版本号	日期
4.0	2026.04		

注册工程师执业章
注册建筑师执业章
设计图纸专用章

施工图审查批准证书号:
施工图审查批准单位:


建设单位:
福建茂华房地产开发有限公司
工程名称:
星河颂小区二期
子项目名称:
S7#

工程负责人: 钱冰
专业负责人: 钱冰
审核: 郭其晶
校对: 孙园林
设计: 吴志栋
制图: 吴志栋


图名:
S7#⑧~①轴立面图
S7#①~②轴立面图
1-1剖面图


工程编号: ZSSD202406-01 日期:
图别: 建方 比例: 1:100
图号: A2-01 版本: 第 1 版

序号	材料名称	备注
①	花岗岩	
②	大理石	
③	防水涂料	
④	防水卷材	

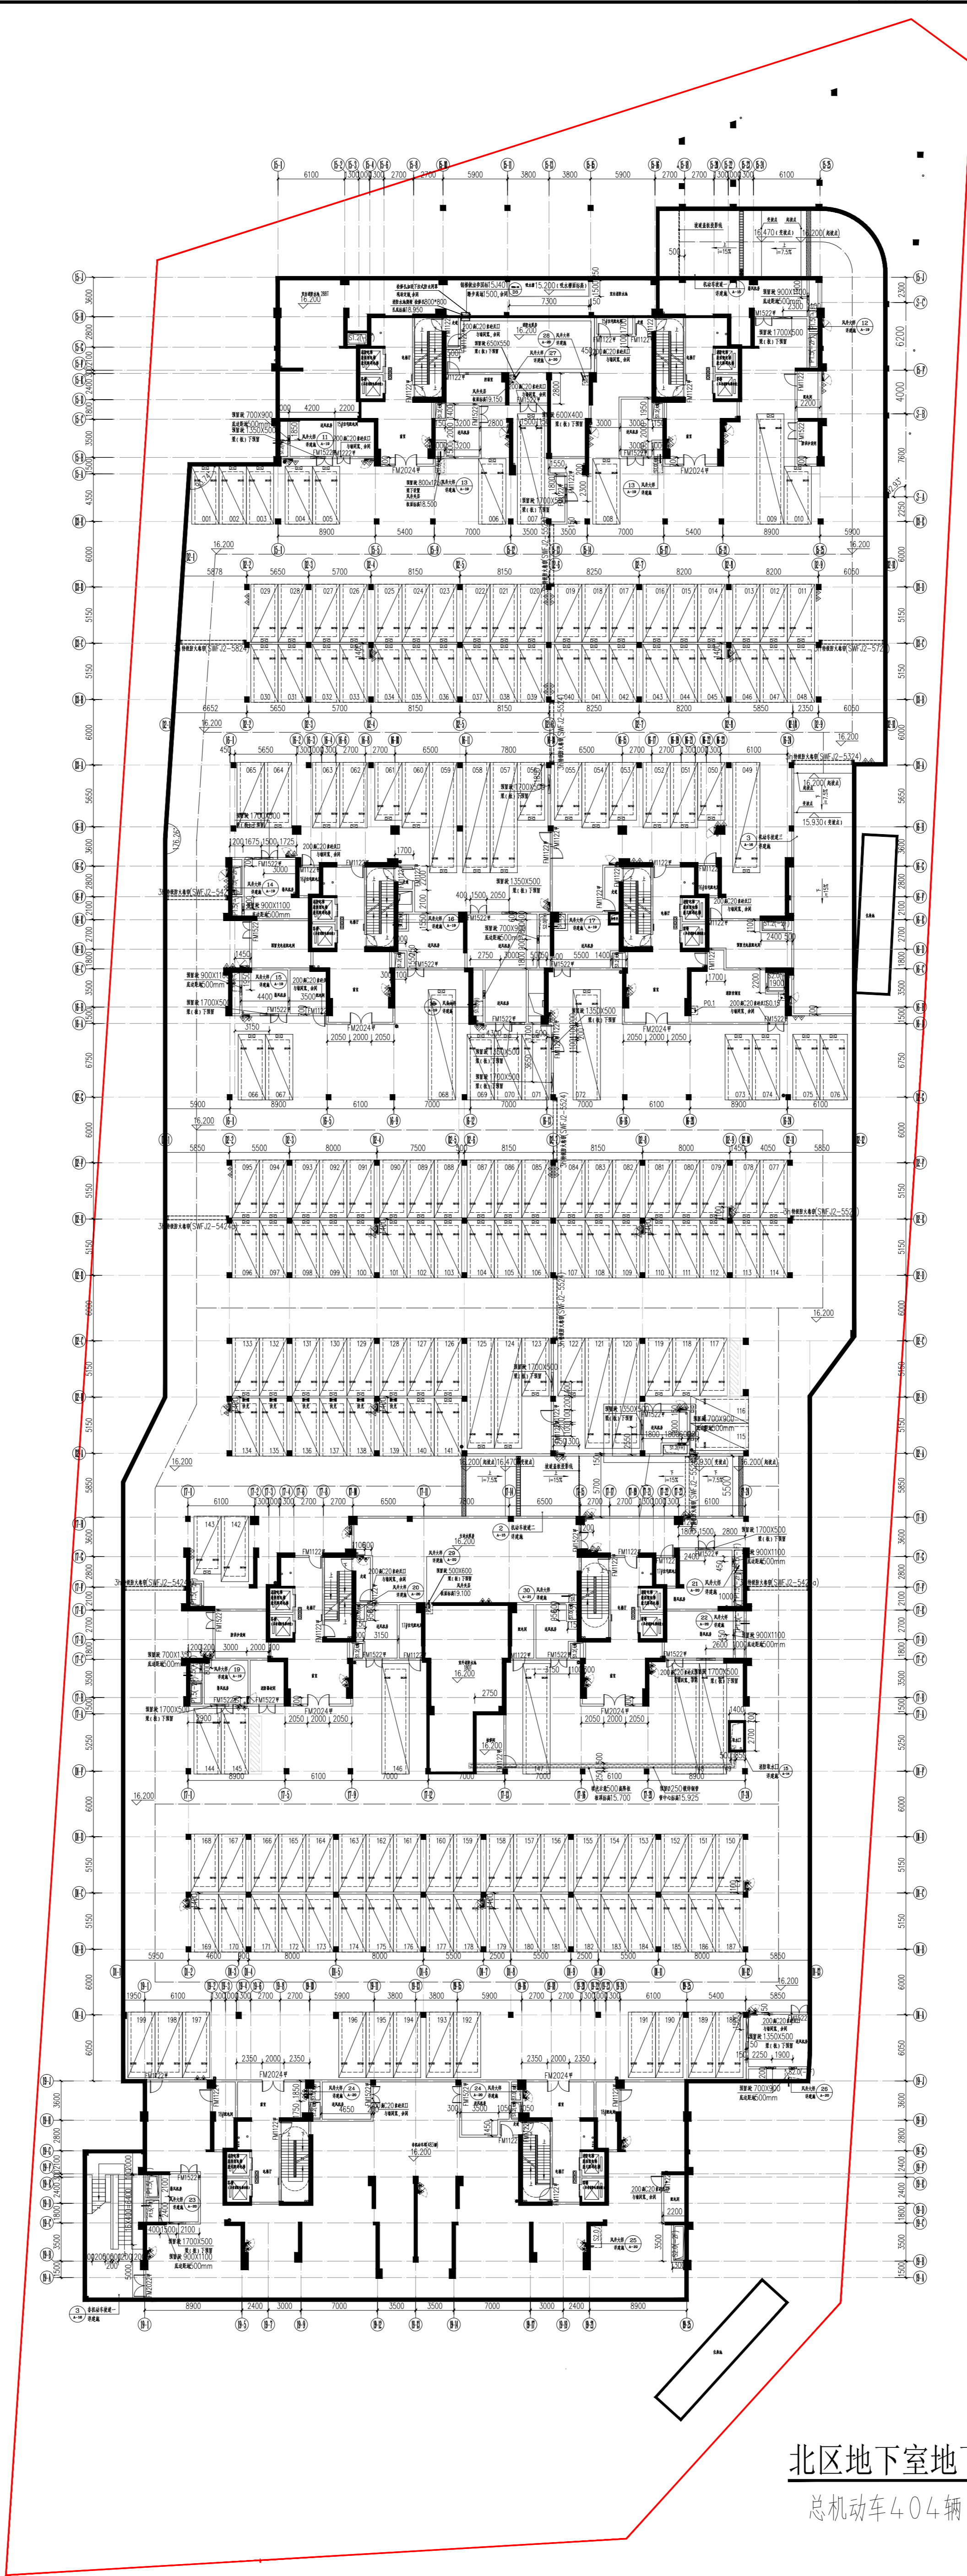


北区地下室地下一层平面图 1:300
总机动车404辆

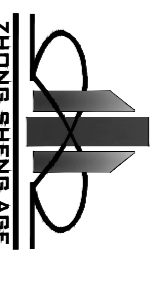
 中胜时代 厦门中胜时代建筑设计有限公司 XIAMEN ZHONGSHENG TIMES ARCHITECTURAL DESIGN CO., LTD. 工程设计与工程服务 中国建筑 证书 A135030709	

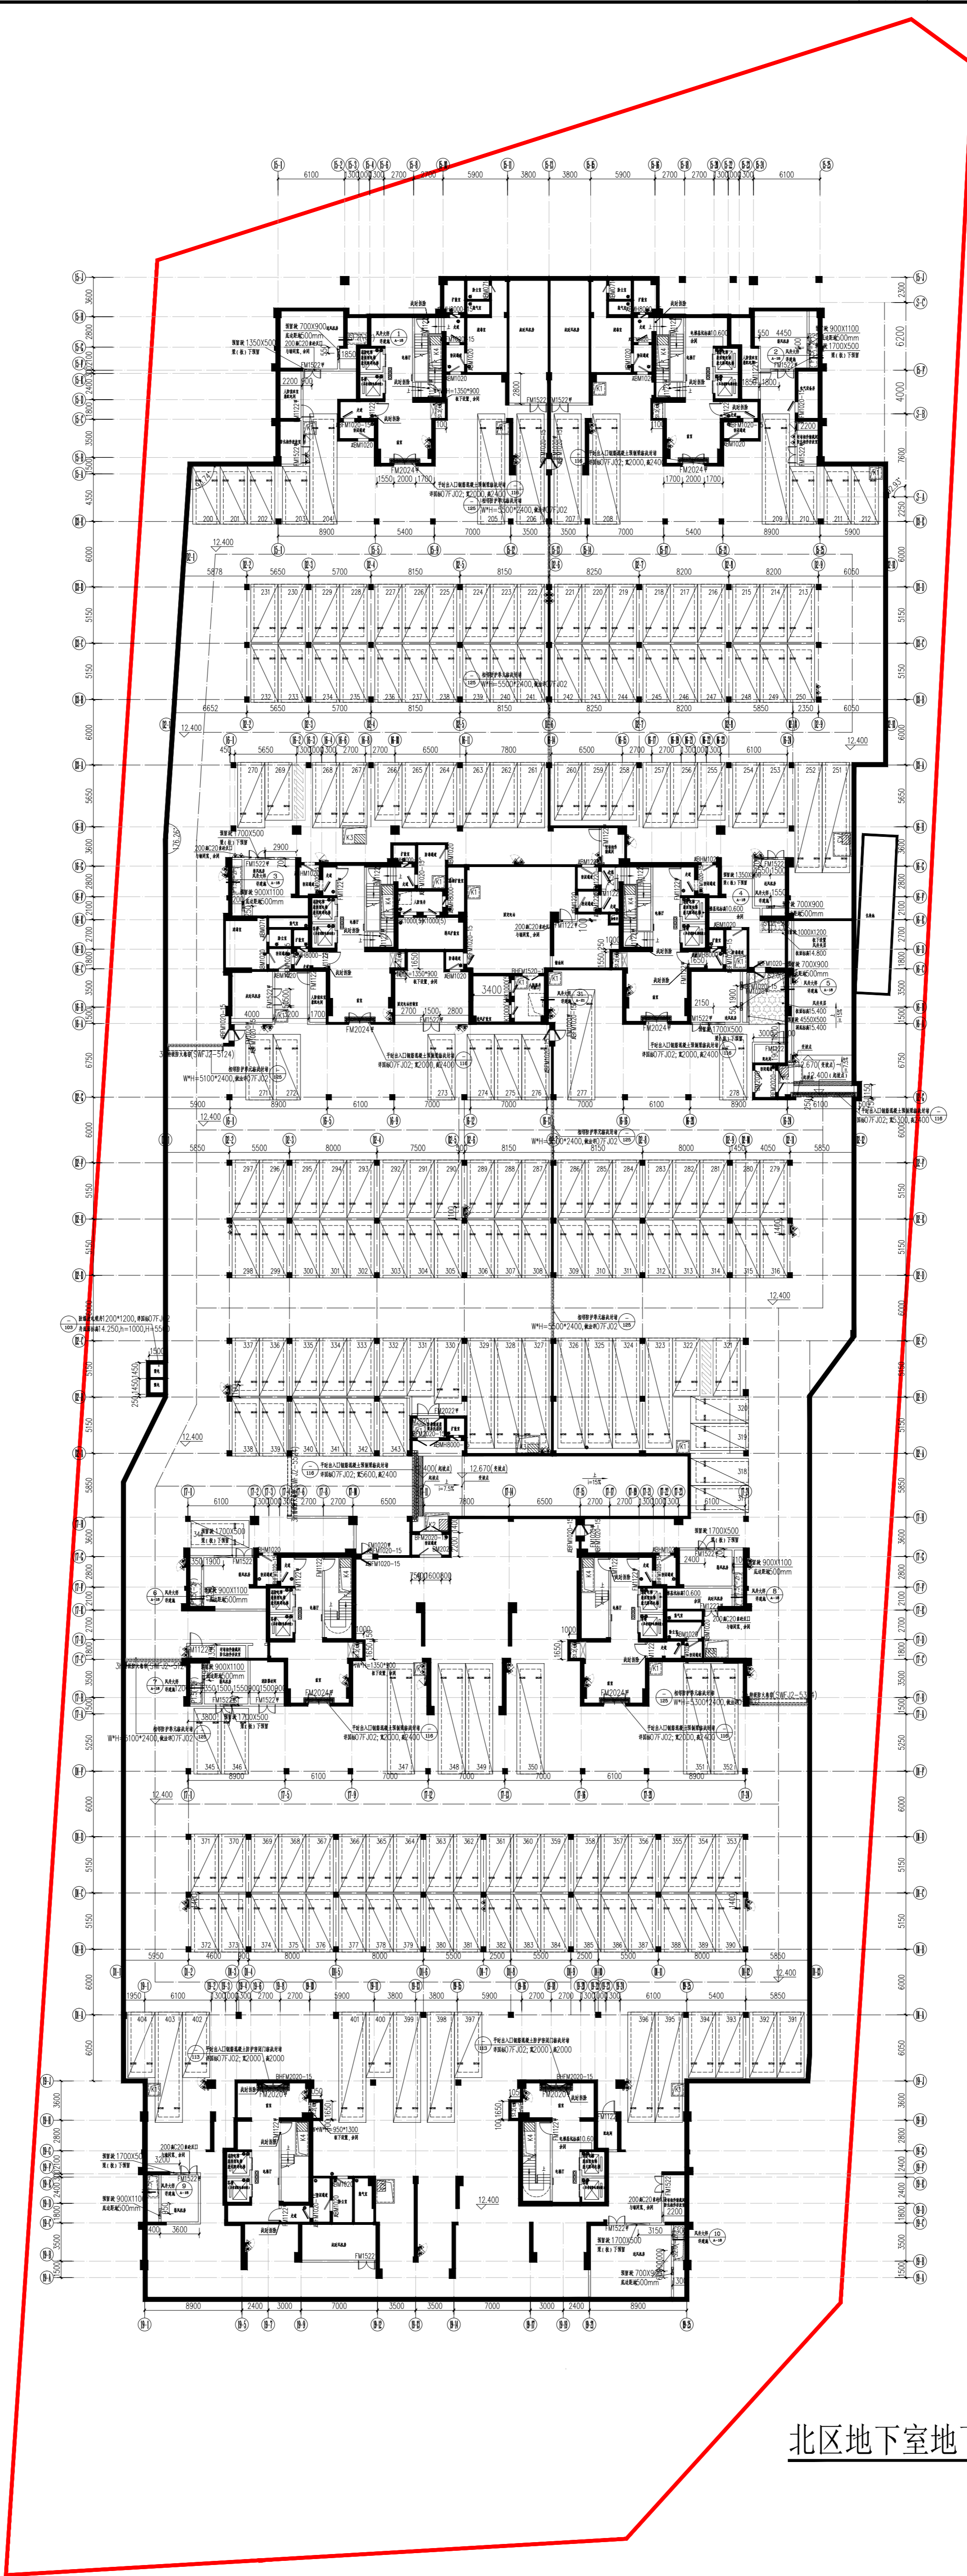


北区地下室地下二层平面图 1:300

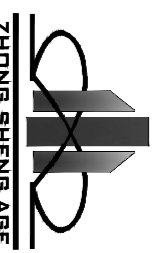 中胜时代 ZHONGSHIDAI 厦门中胜时代建筑设计有限公司 XIAMEN ZHONGSHIDAI ARCHITECTURAL DESIGN CO., LTD. 工程设计与咨询(中国) 证书: A150501097	


建筑		暖通	
结构		电气	
给排水		消防	

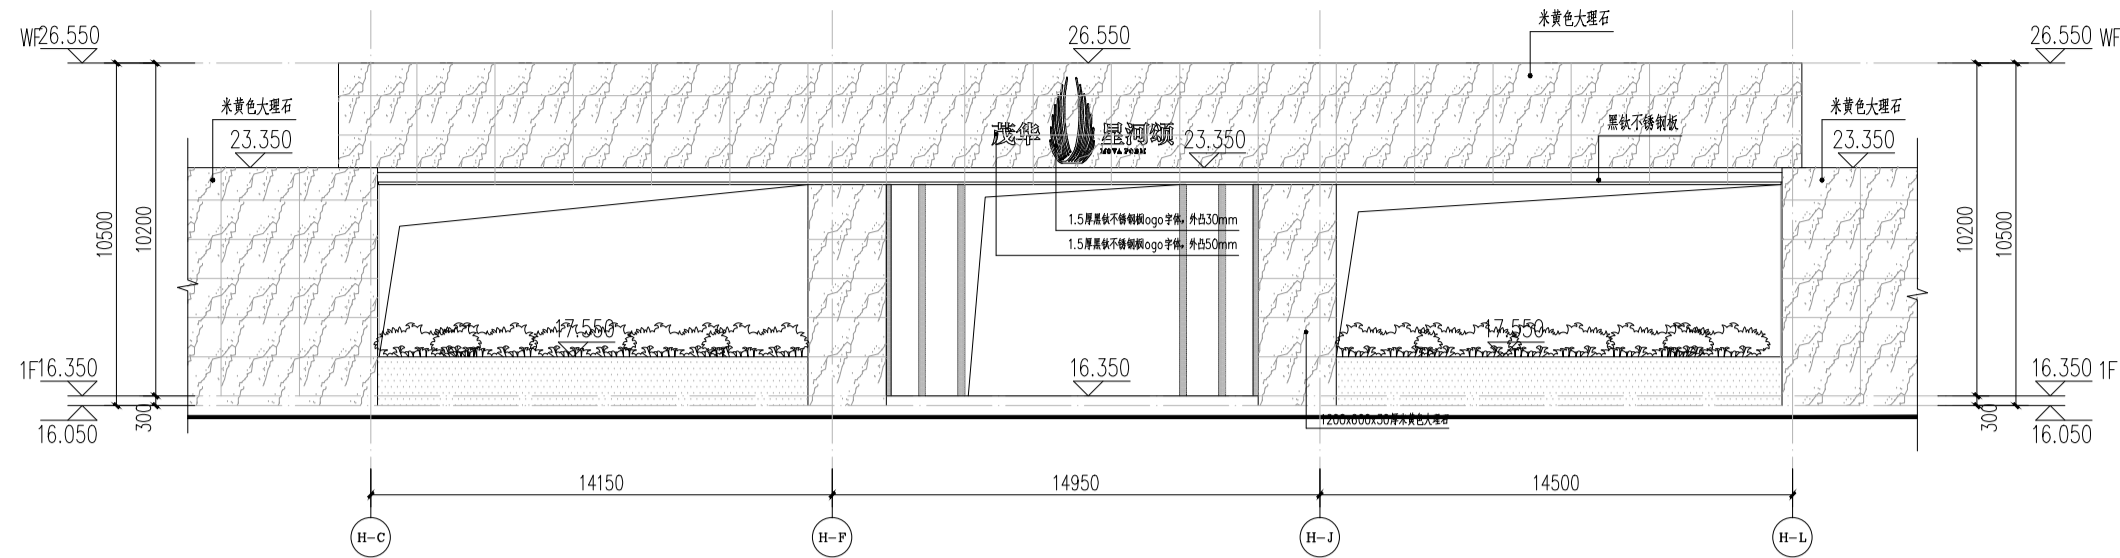


①-①轴立面图 1:100

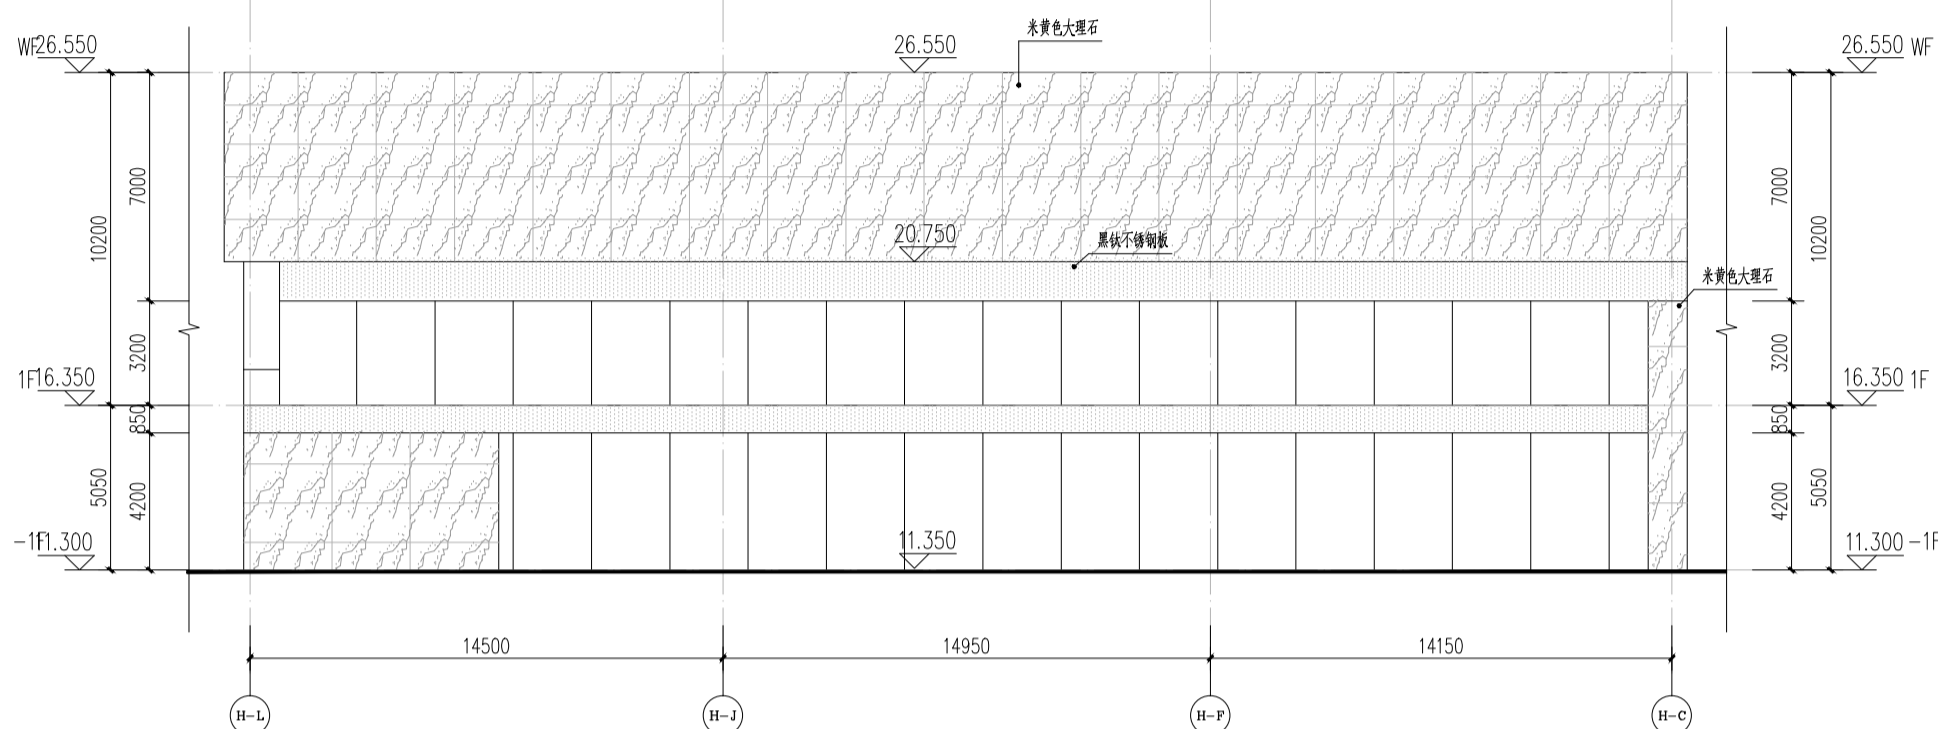


②-②轴立面图 1:100

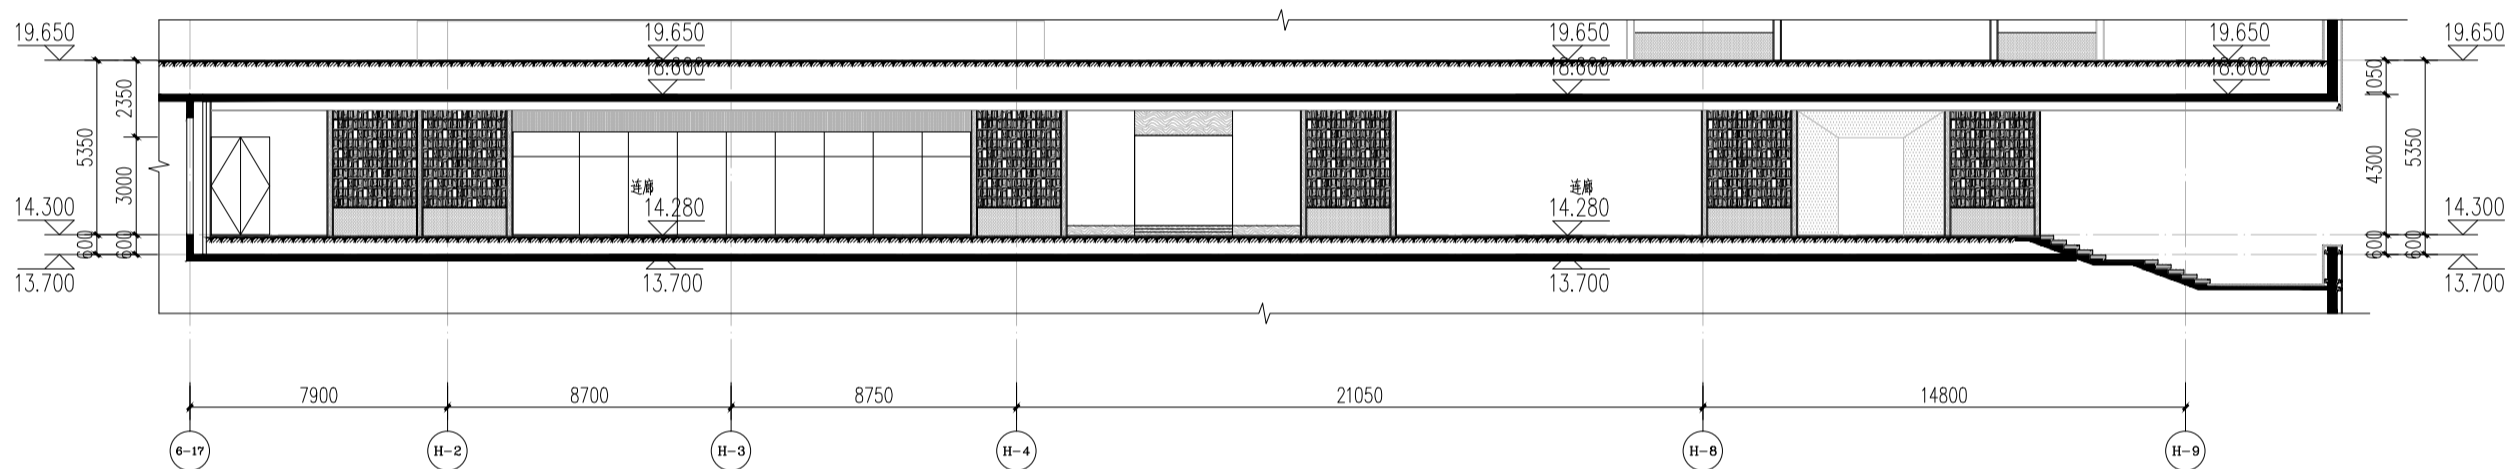

③-③轴立面图 1:100

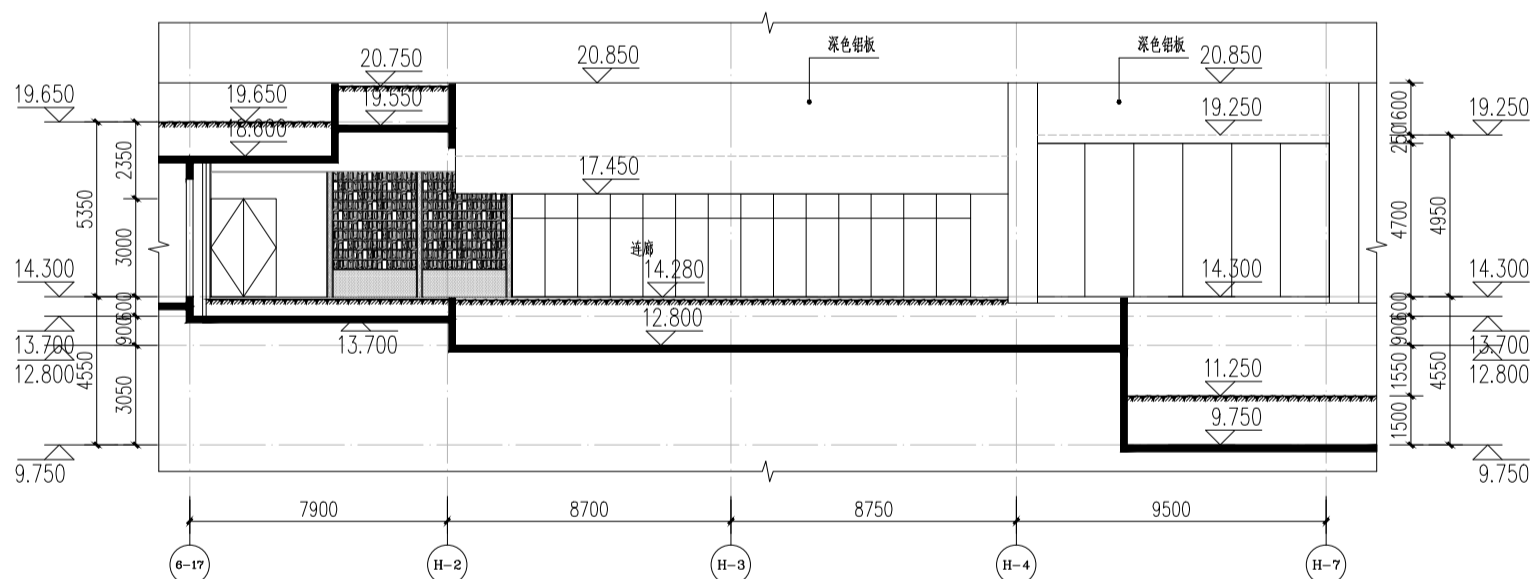

④-④轴立面图 1:100

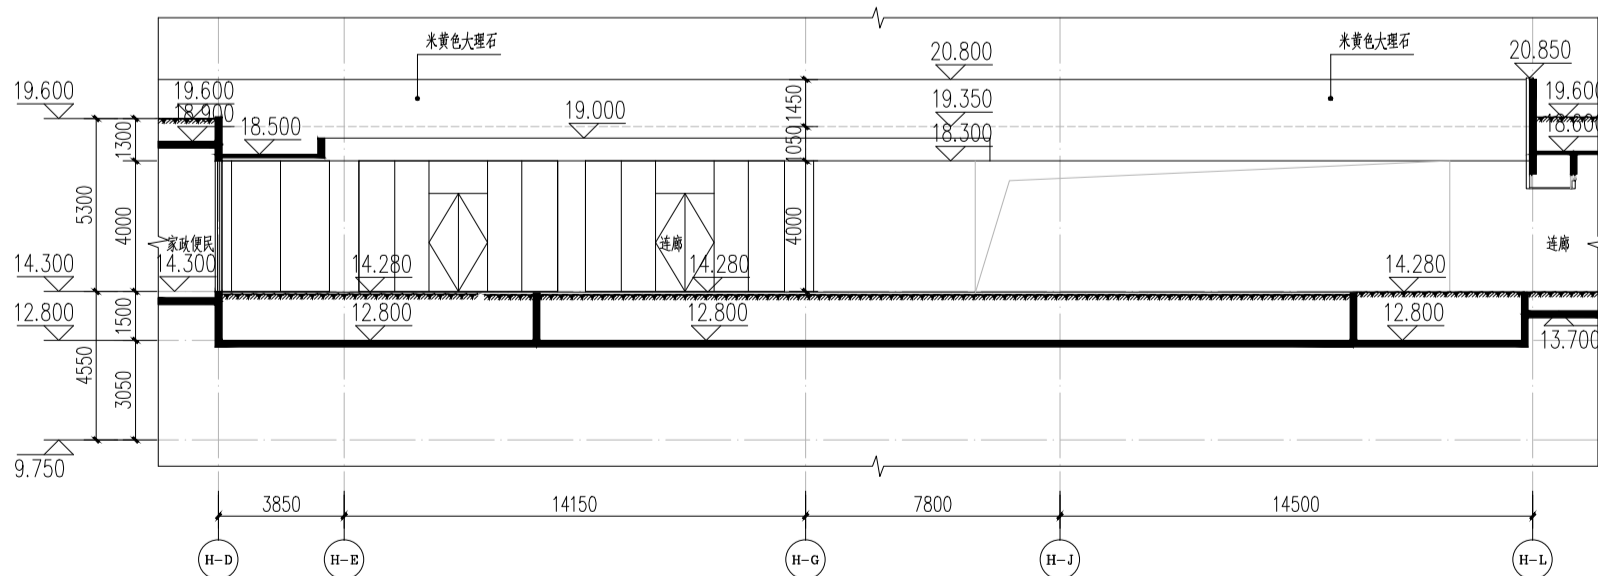

⑤-⑤轴立面图 1:100

南地下室B立面图一

工程名称	星洲河滨小区二期东、南地下室
子项目名称	南区地下室
建设单位	福建新华房产开发有限公司
设计单位	中胜时代建筑设计有限公司
项目负责人	张永冰
专业负责人	魏嘉慧
审核	蔡国栋
设计	吴志杰
制图	吴志杰

工程编号	JSS202406-01
日期	
比例	1:150
图号	A-05b
版本	第 1 版


姓名	张永冰	日期	
姓名	魏嘉慧	日期	
姓名	蔡国栋	日期	
姓名	吴志杰	日期	


中胜时代
ZHONG SHENG SHI DAI
厦门中胜时代建筑设计有限公司
XIAMEN ZHONGSHENGSHI DAI ARCHITECTURAL DESIGN CO., LTD.
工程设计师: 张永冰 审核: 魏嘉慧
证书: A153091087

